





VÝKAZ DOSAVADNÍHO A NOVÉHO STAVU ÚDAJŮ KATASTRU NEMOVITOSTÍ											
Dosavadní stav					Nový stav						
Označení pozemku parc. číslem	Výměra parcely		Druh pozemku	Označení pozemku parc. číslem	Výměra parcely		Druh pozemku	Typ stavby	Způsob určení výměry	Porovnání se stavem evidence právních vztahů Díl přechází z pozemku označeného v katastru nemovitostí dřívejší poz. evidenci	
	ha	m ²			ha	m ²					
1751											
				</							



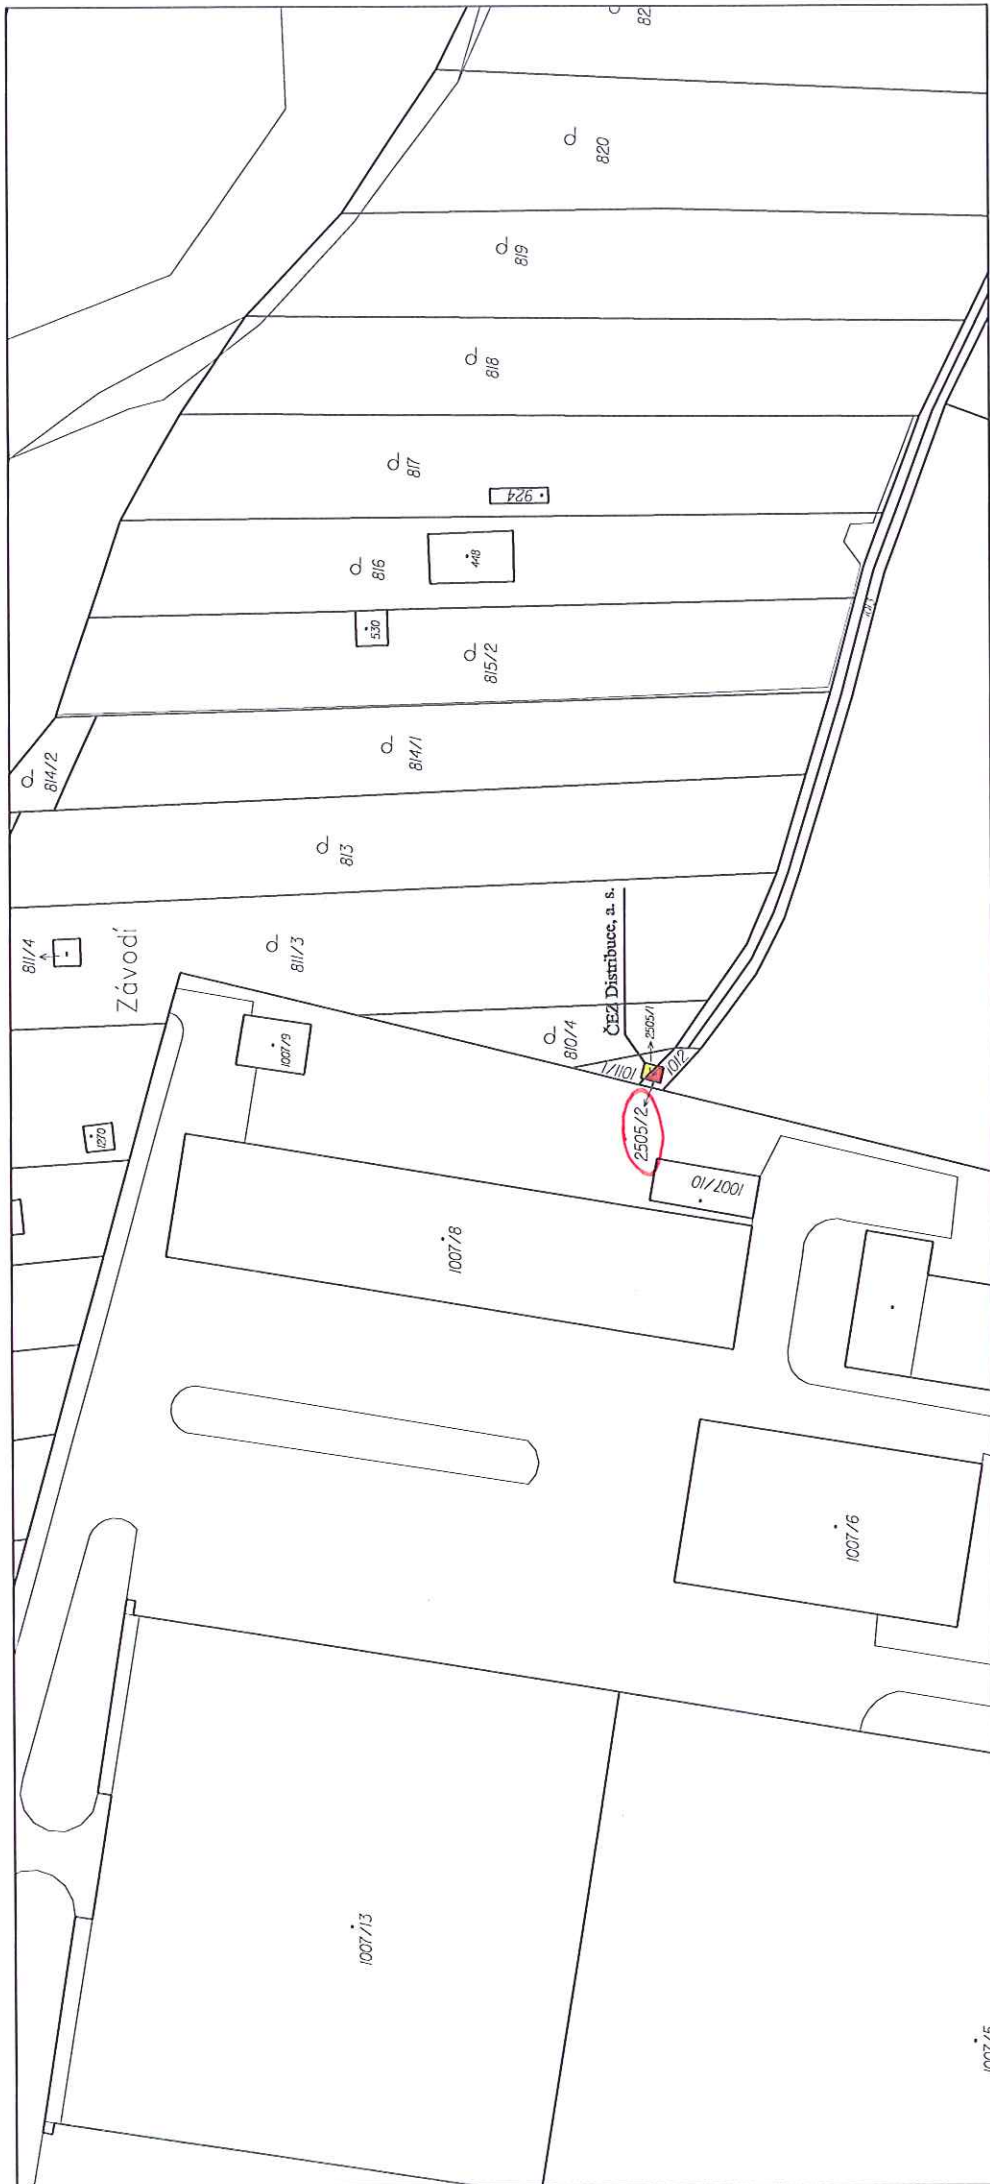

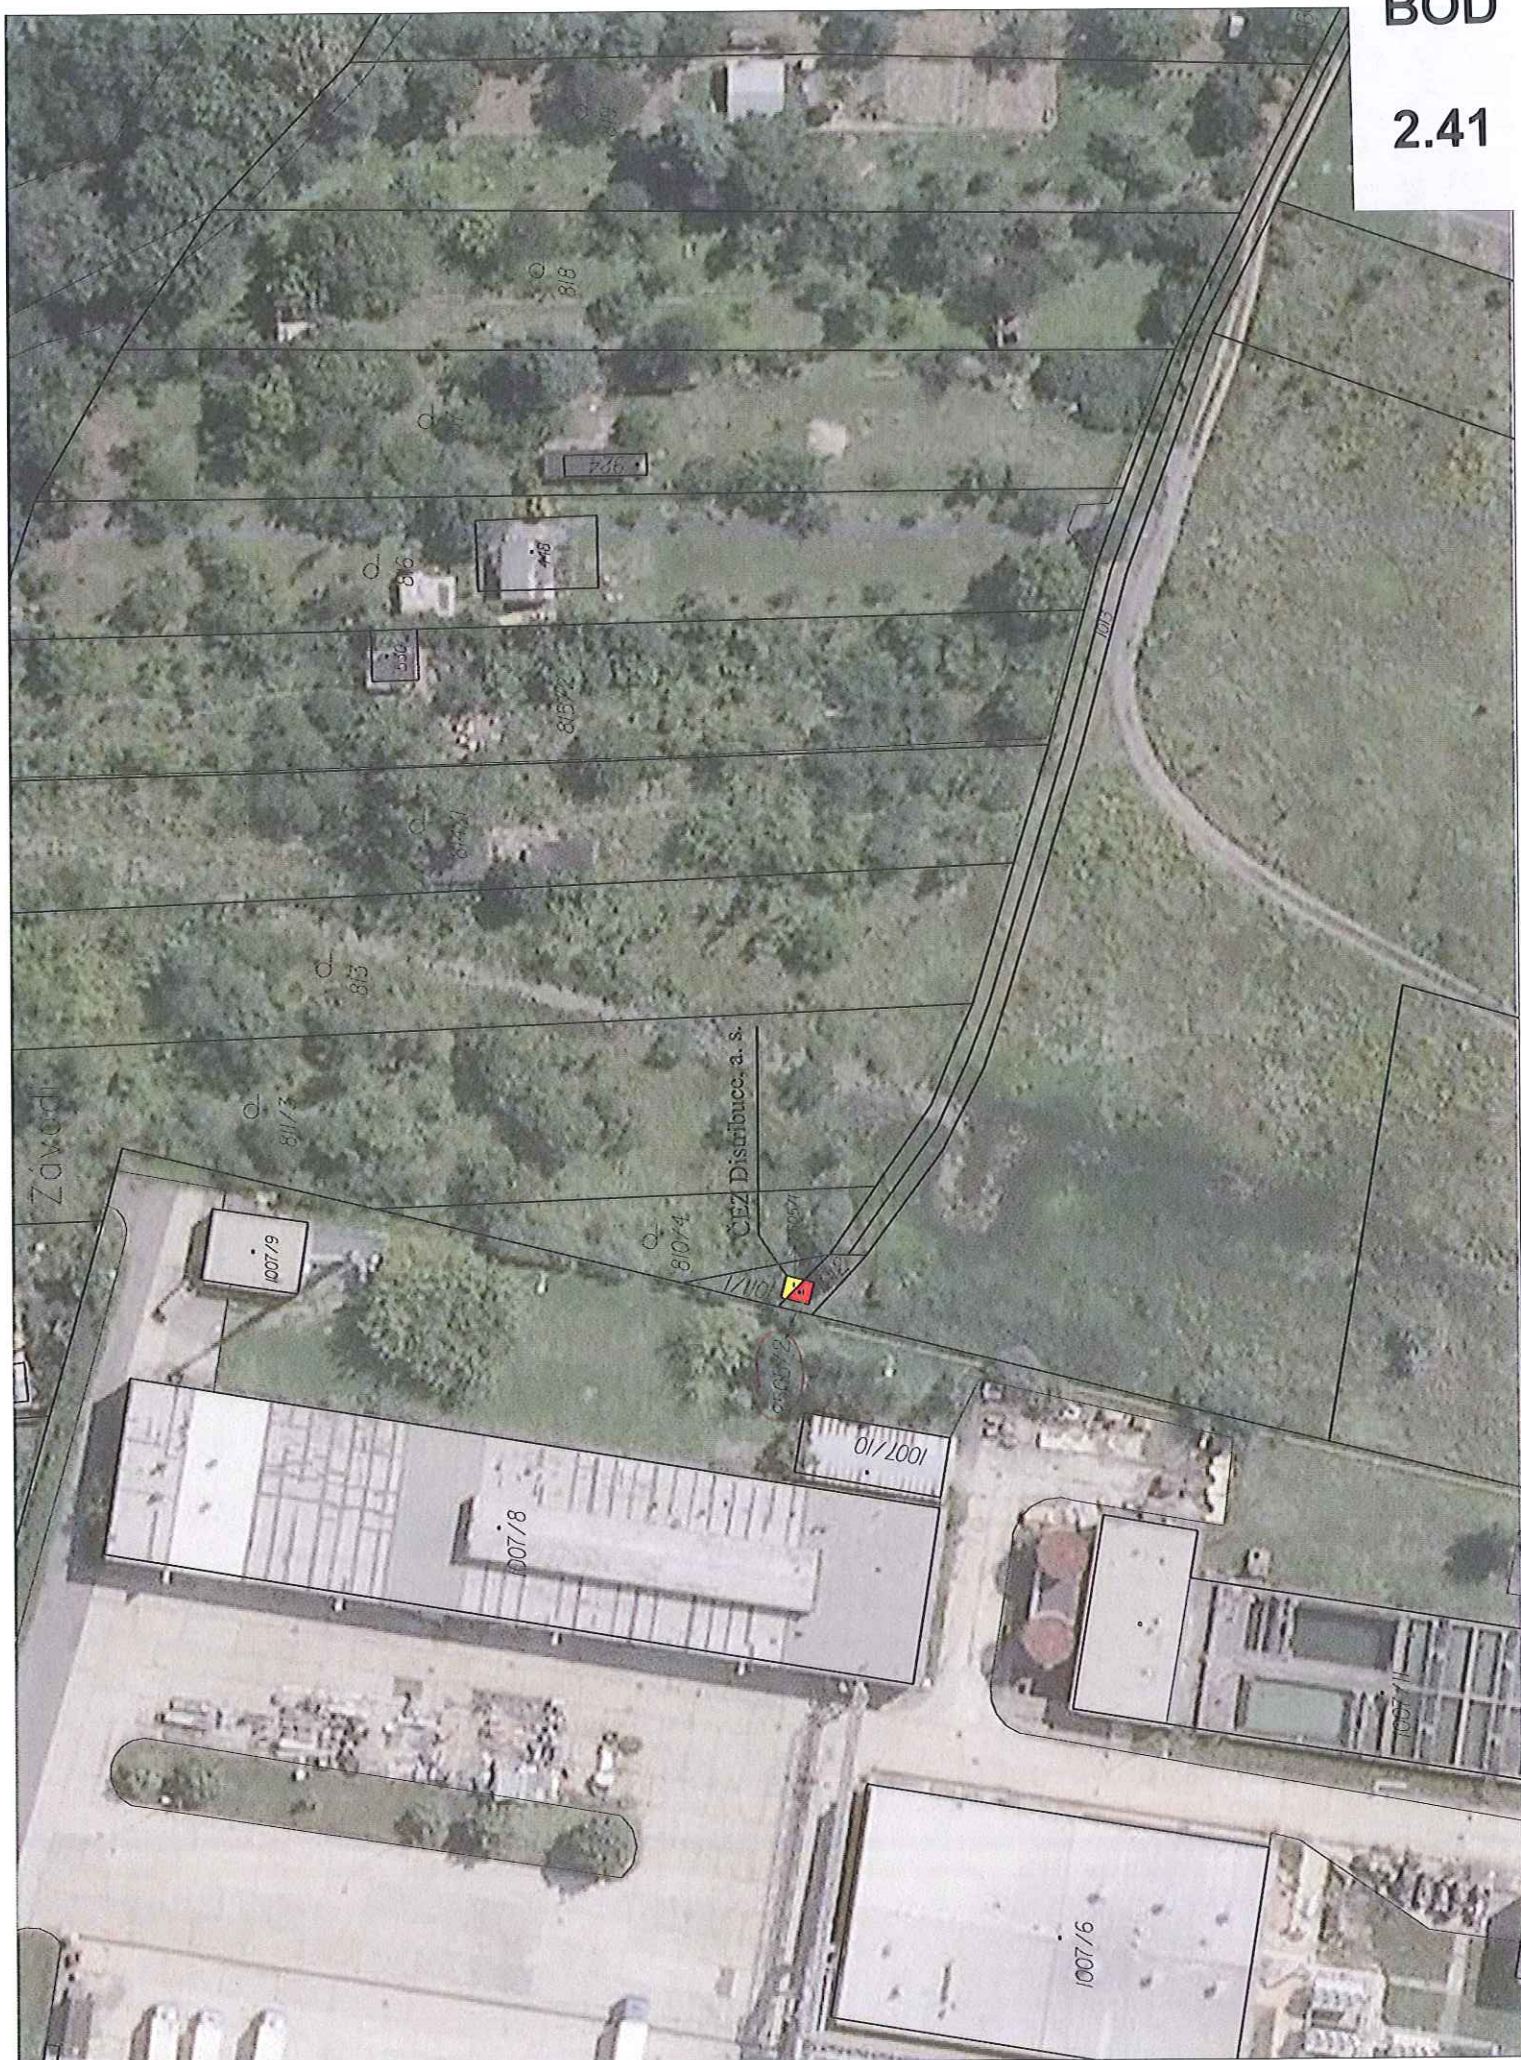

k.ú. Hodolany, parc. č. st. 2505/2

2.41



BOD

2.42

809/56

110

809/1

Žel. stanice
Olomouc - město

431

432

Polívkova

158/2

158/3

2152/2

195/2

195/1

194

2152/3

Q

384/4

2152/1

195/4

384/7

129/1

2385

Q

384/6

Q

384/8

272

Q

381/2

Q

381/9

271

Q

1/5


Q


81/10

261

BOD

2.42

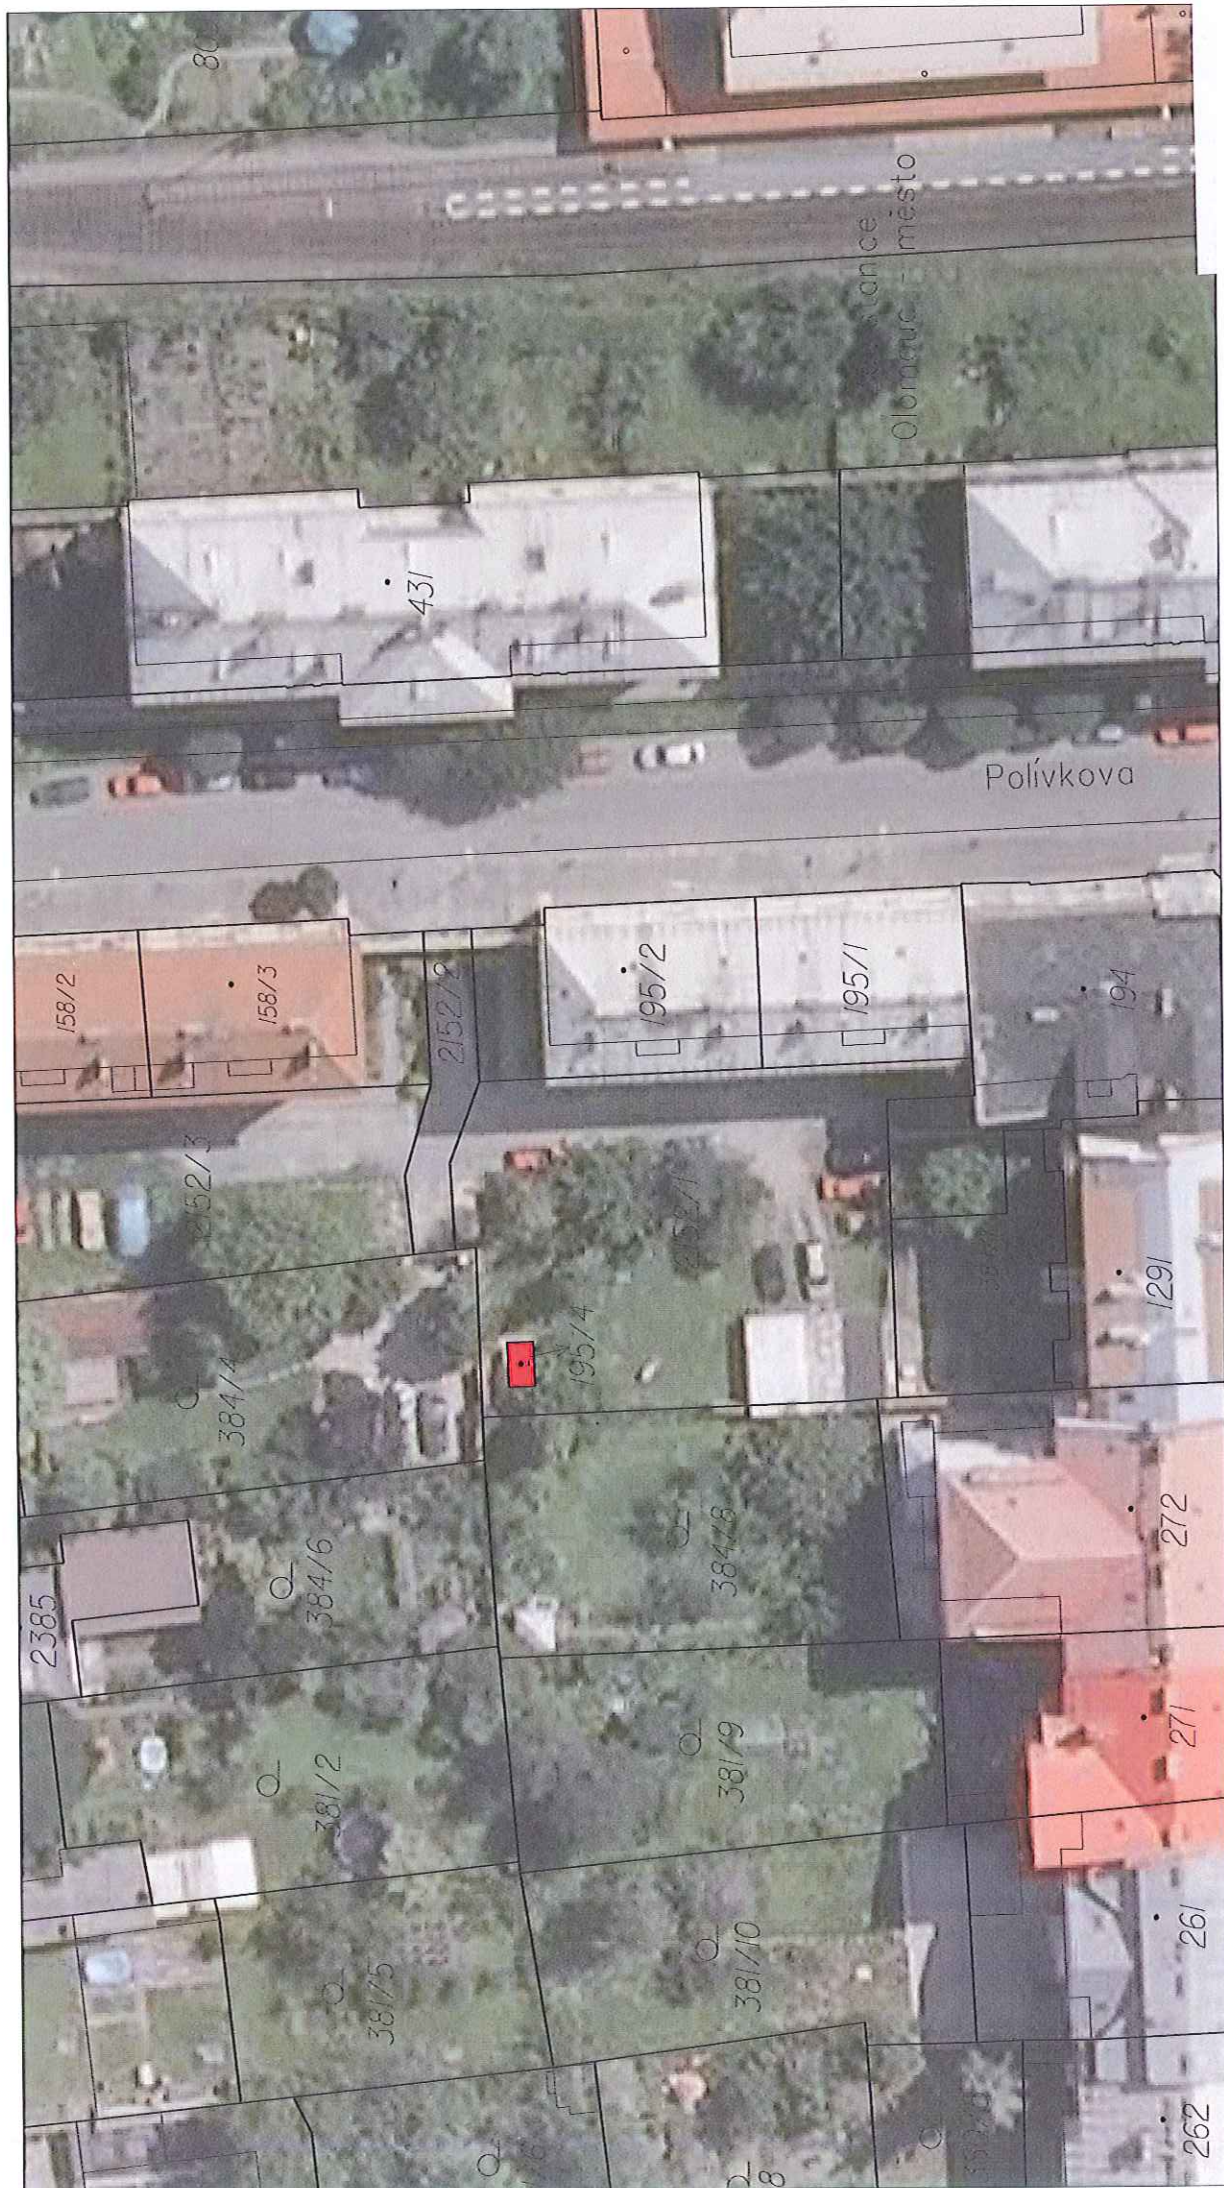


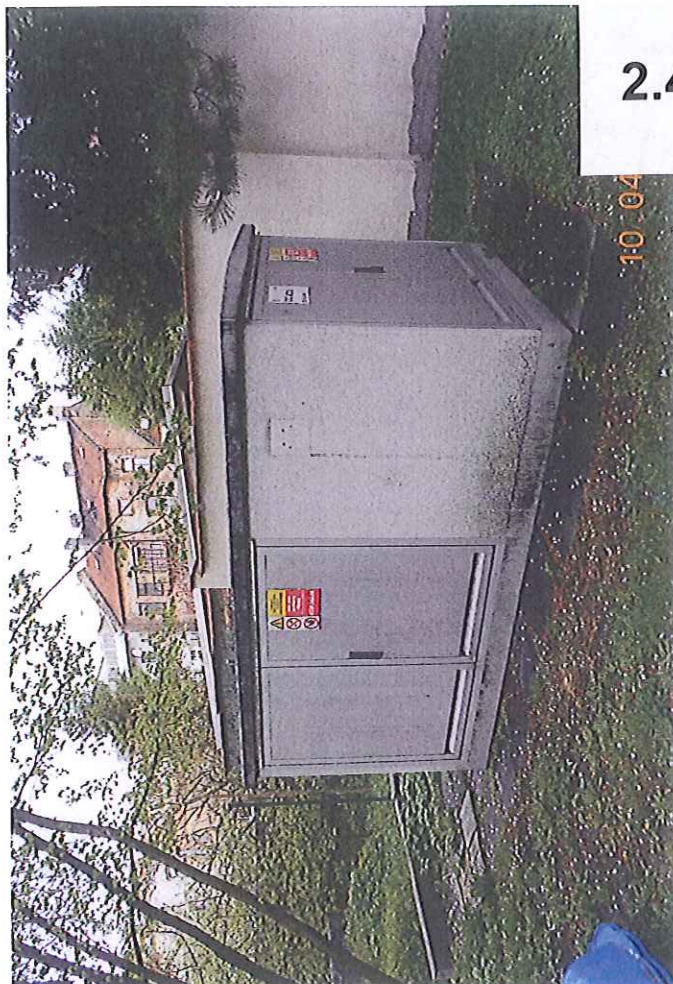

parc.č. 195/4 v k.ú. NOVA' ULICE

BOD


2.43

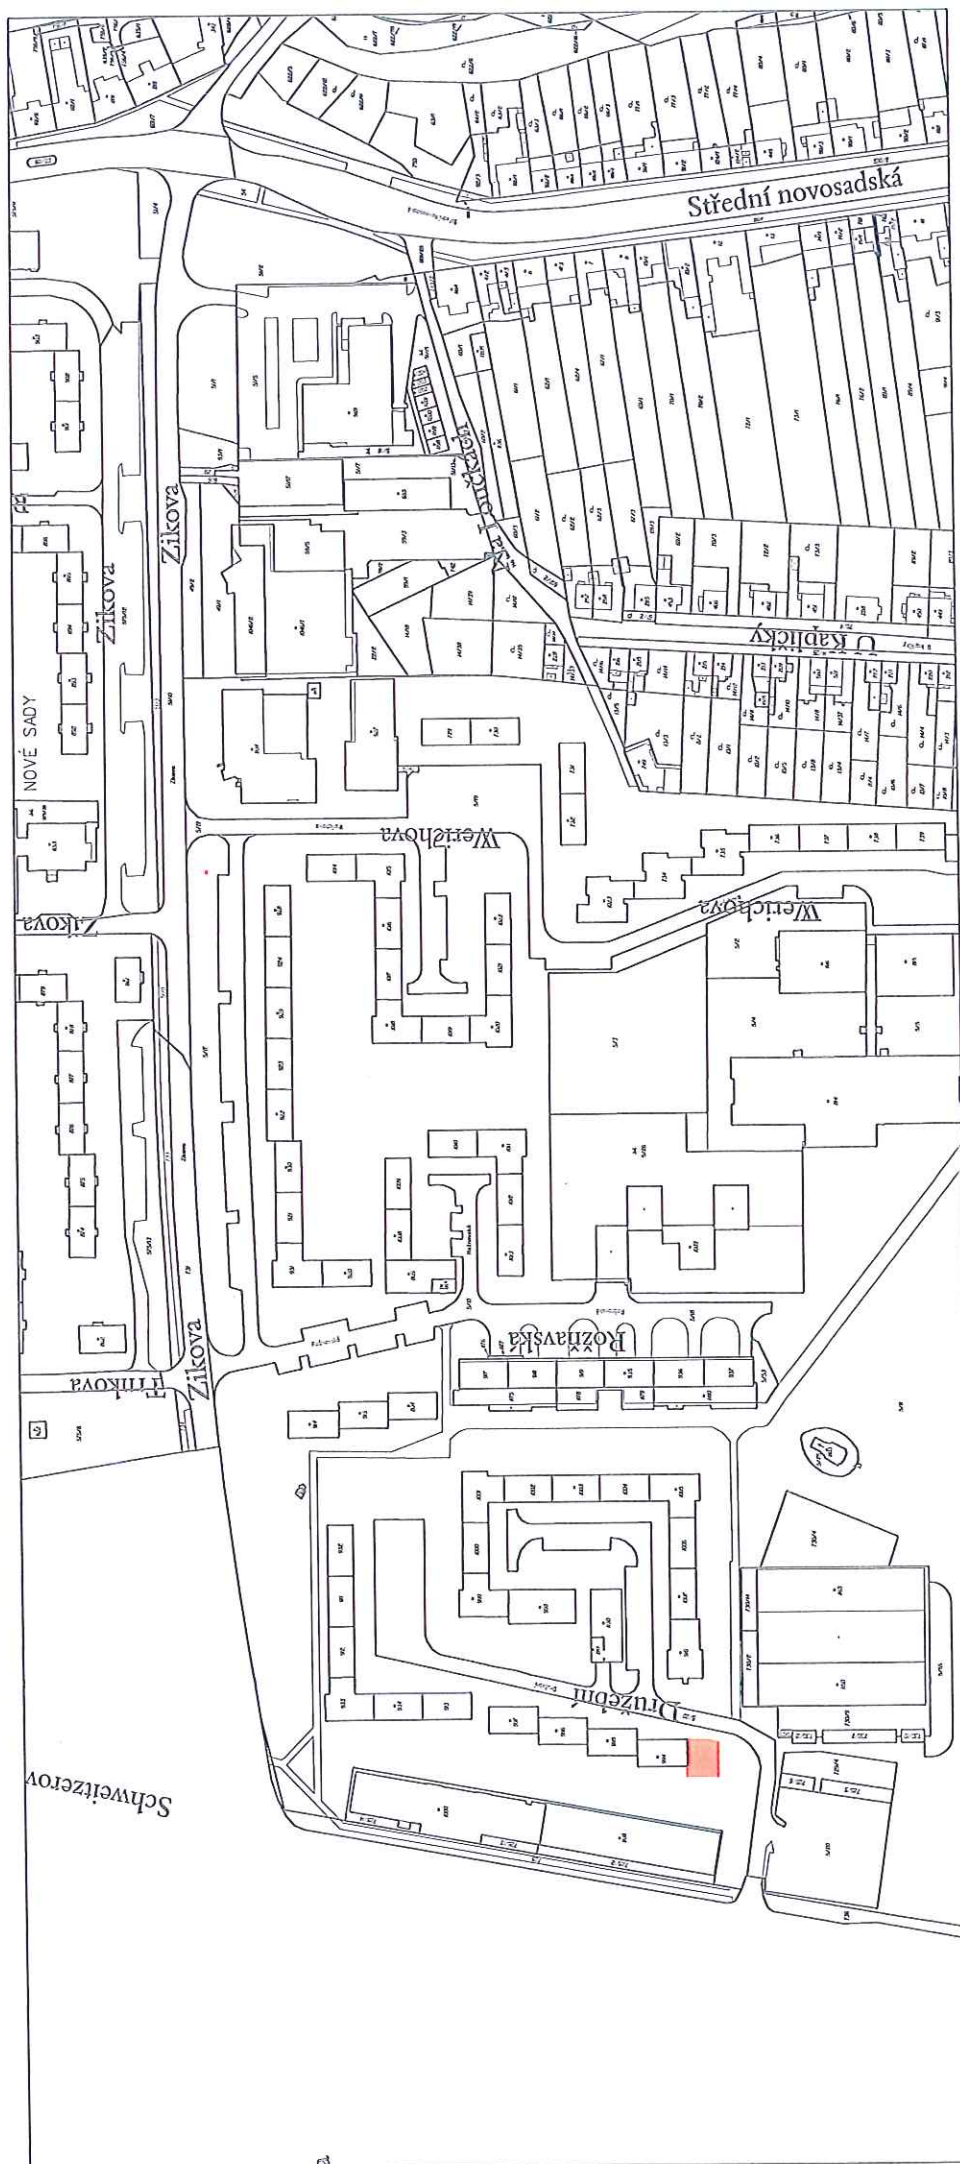

BOD

2.43

VÝKAZ DOSAVADNÍHO A NOVÉHO STAVU ÚDAJŮ KATASTRU NEMOVITOSTÍ											
Dosavadní stav						Nový stav					
Označení pozemku parc. číslem	Výměra parcely		Druh pozemku	Označení pozemku parc. číslem	Výměra parcely		Druh pozemku	Typ stavby	Způsob využití	Způsob využití	Způsob využití
	ha	m ²			ha	m ²					
5/8	12	26	33	5/8	12	24	32				
				5/58	2	01					
	12	26	33		12	26	33				

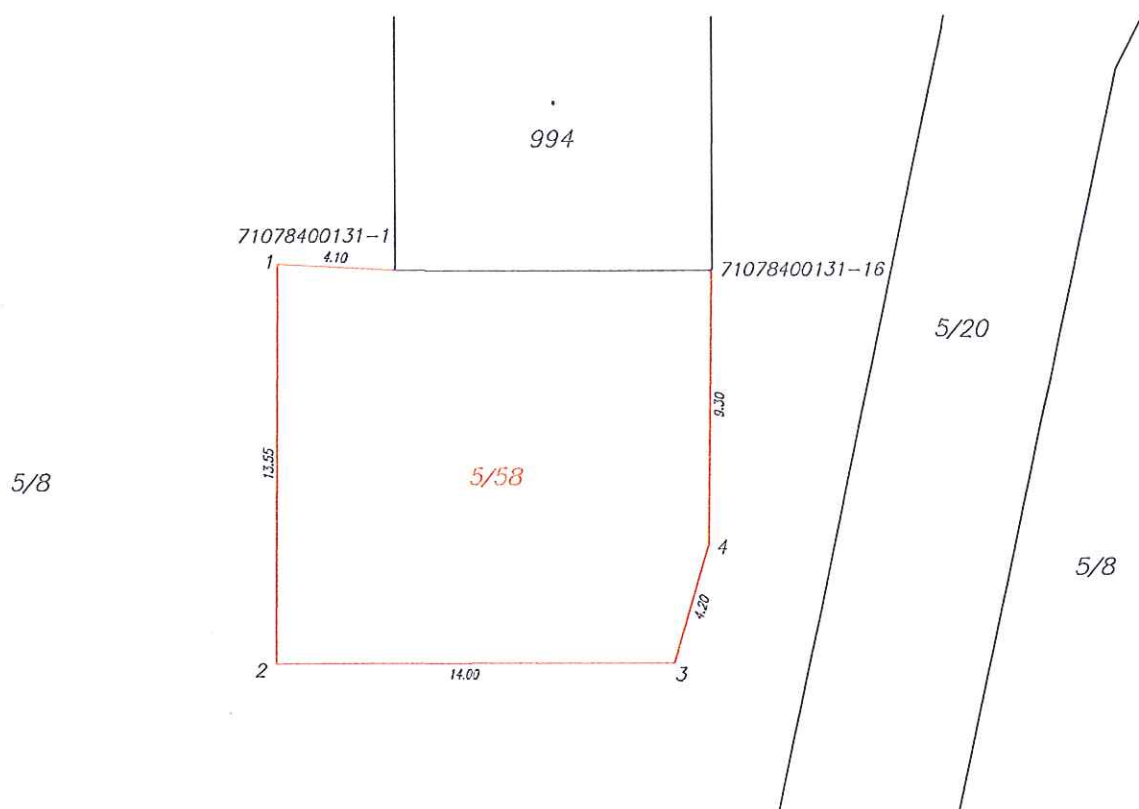



Seznam souřadnic (S-JTSK)

Souřadnice pro zápis do KN

Číslo bodu	Y	X	kód kv.	Poznámka
1	547511.51	1123521.99	3	st.plotu
2	547511.58	1123535.52	3	st.plotu
3	547497.57	1123535.51	3	st.plotu
4	547496.35	1123531.49	3	st.plotu
71078400131-1	547507.35	1123522.22	3	roh budovy
71078400131-16	547496.22	1123522.22	3	roh budovy

GEOMETRICKÝ PLÁN pro rozdělení pozemku	Geometrický plán ověřil úředně oprávněný zeměměřický inženýr: Jméno, příjmení: Ing. Zuzana Tomečková Číslo položky seznamu úředně oprávněných zeměměřických inženýrů: 2628/13 Dne: 4.11.2014 Číslo: 159/2014 Náležitosti a přesnosti odpovídá právním předpisům.	Stejnopis ověřil úředně oprávněný zeměměřický inženýr: Jméno, příjmení: Ing. Zuzana Tomečková Číslo položky seznamu úředně oprávněných zeměměřických inženýrů: 2628/13 Dne: 20.11.2014 Číslo: 567/2014 Tento stejnopis odpovídá geometrickému plánu v elektronické podobě uloženému v dokumentaci katastrálního úřadu.	
	Vyhovitel: Ing. Zuzana Tomečková Doloplazy 83, 783 56 Doloplazy IČ: 766 32 695, tel.: 732 346 815 Číslo plánu: 972-90/2014 Okres: Olomouc Obec: Olomouc Kat. území: Nové Sady u Olomouce Mapový list: Olomouc 9-1/44 Dosavadním vlastníkům pozemků byla poskytnuta možnost seznámit se v terénu a průběhem navrhovaných nových hranic, které byly označeny předepsaným způsobem.	Katastrální úřad souhlasí s označováním parcel. KÚ pro Olomoucký kraj KP Olomouc Ing. Jitka Kylarová PGP-2224/2014-805 2014.11.12 13:53:15 CET	Ověření stejnopisu geometrického plánu v listinné podobě.
	plotem		

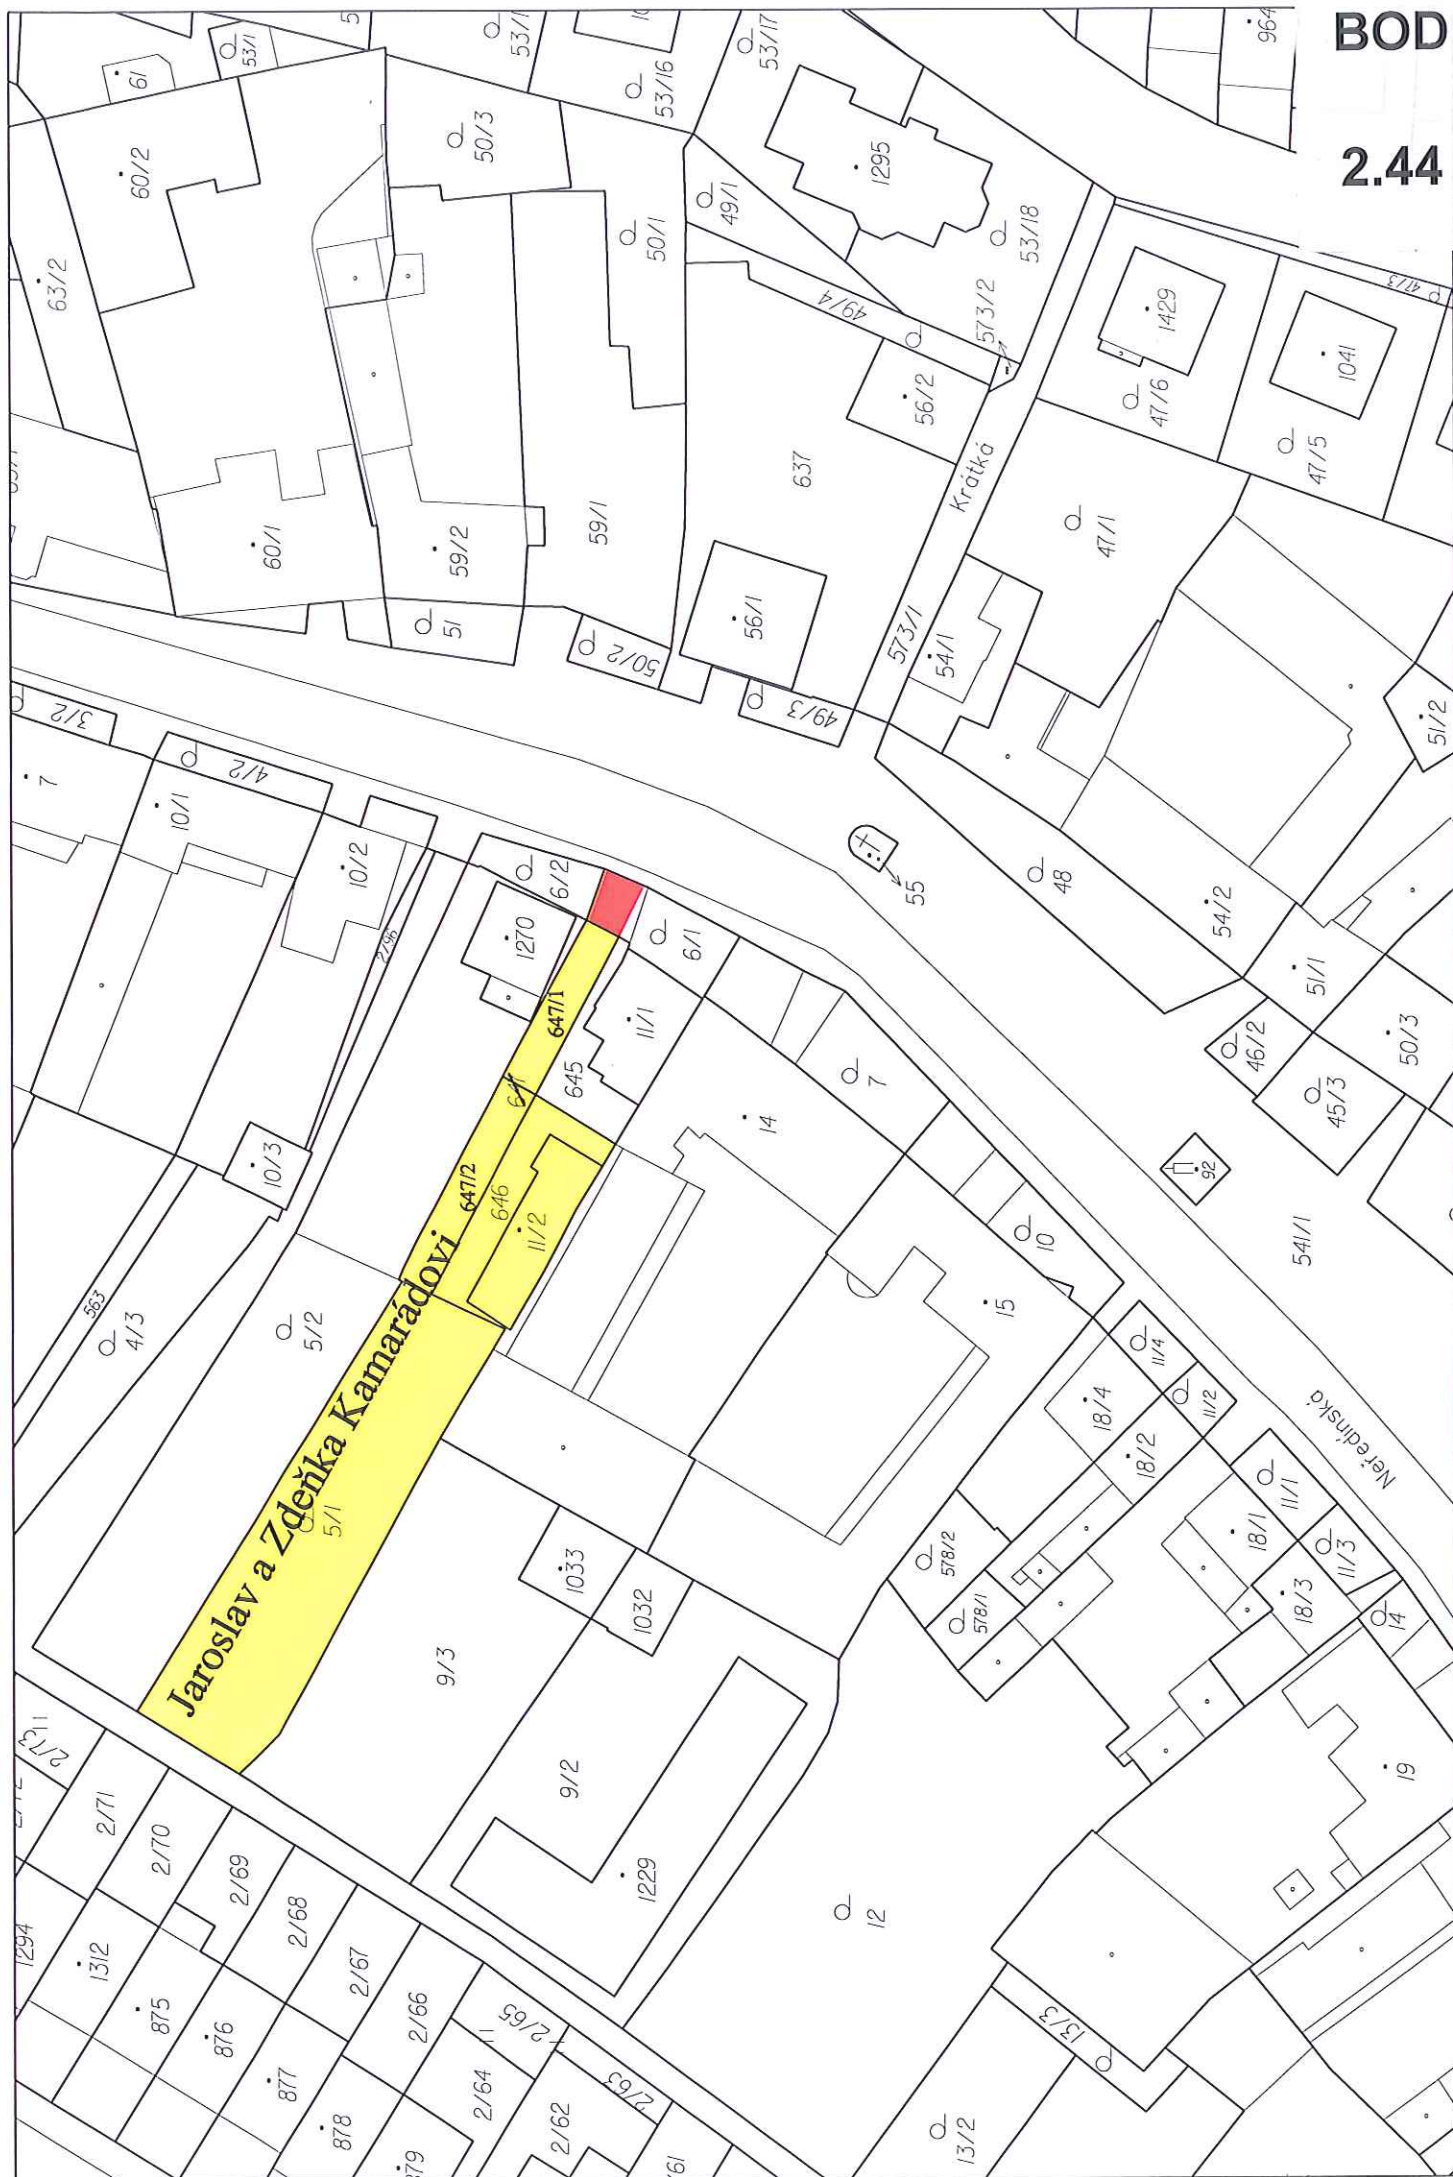

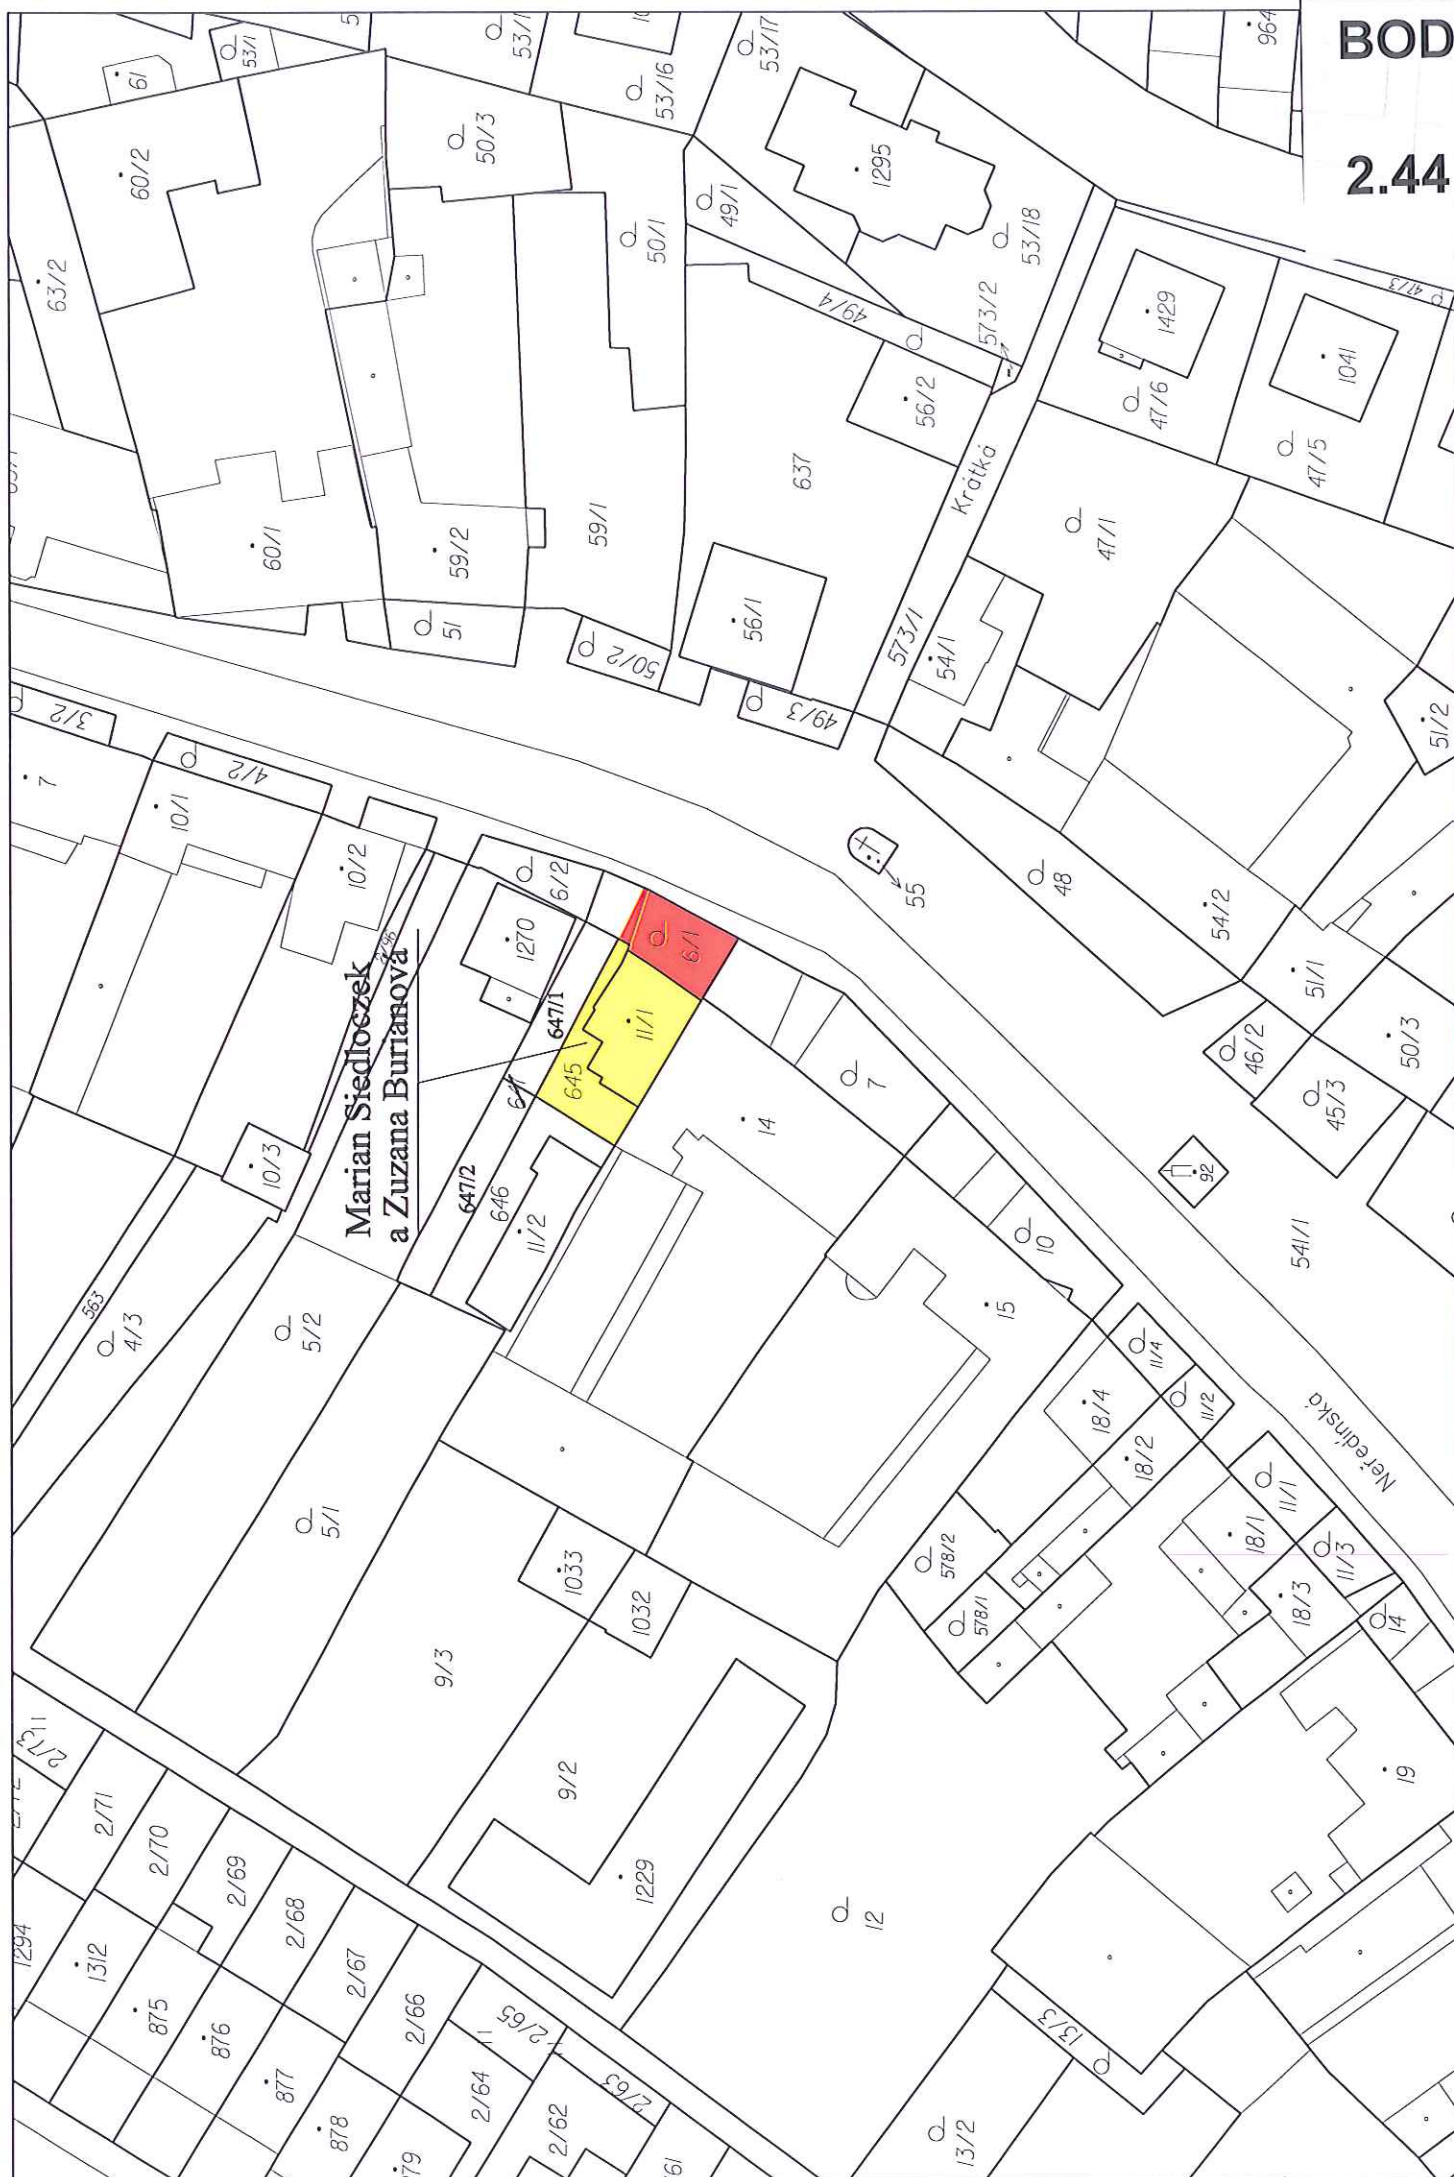

VÝKAZ DOSAVADNÍHO A NOVÉHO STAVU ÚDAJŮ KATASTRU NEMOVITOSTÍ														
Dosavadní stav					Nový stav									
Označení pozemku parc. číslem	Výměra parcely		Druh pozemku	Označení pozemku parc. číslem	Výměra parcely		Druh pozemku	Typ stavby	Způsob určení výměr	Porovnání se stavem evidence právních vztahů				
										Díl přechází z pozemku označeného v		Číslo listu vlastnictví	Výměra dílu	
	ha	m ²	Způsob využití		ha	m ²	Způsob využití	Způsob využití		katastru nemovitostí	drůbež/poz. evidenci		ha	m ²
6/1		95	zahrada	6/1		72	zahrada		2	6/1		10001		72
				6/3		23	zahrada		2	6/1		10001		23
		95				95								




Seznam souřadnic (S-JTSK)				
Číslo bodu	Souřadnice pro zápis do KN		Kód kv.	Poznámka
	Y	X		
k.ú. Neředín (710687)				
520-2141	549290.05	1121443.75	3	roh zřdky
520-2157	549291.95	1121448.22	3	---
1215-1	549296.94	1121445.20	3	roh zřdky
1	549291.80	1121447.87	3	roh zřdky

Výkaz údajů o bonitovaných půdně ekologických jednotkách (BPEJ) k parcelám nového stavu

Parcelní číslo podle		Kód BPEJ	Výměra		BPEJ na dílu parcely
katastru nemovitostí	zjednodušené evidence		ha	m ²	
6/1		32001		72	6/1
6/3		32001		23	6/1

GEOMETRICKÝ PLÁN pro rozdělení pozemku	Geometrický plán ověřil a ředitel oprávněný zeměměřický inženýr:		Stěžopis ověřil a ředitel oprávněný zeměměřický inženýr:				
	Jméno, příjmení: Ing. Věra Česková		Jméno, příjmení: Ing. Věra Česková				
	Číslo položky seznamu úředně oprávněných zeměměřických inženýrů: 518/95		Číslo položky seznamu úředně oprávněných zeměměřických inženýrů: 518/95				
	Dne: 18.9.2014 Číslo: 209/2014		Dne: 7.10.2014 Číslo: 52/2014				
Nálezitostmi a přesností odpovídá právní předpisům.		Tento stěžopis odpovídá geometrickému plánu v elektronické podobě uloženému v dokumentaci katastrálního úřadu.					
Vyhotovitel: Jiří Velart Chvákovická 182 779 00 Olomouc IČ 71781269		Katastrální úřad souhlasí a ořezává parcel.		Ověření stěžopisu geometrického plánu v listinné podobě.			
Číslo plánu: 1312-71/2014		KÚ pro Olomoucký kraj KP Olomouc Ing. Jitka Kylarová PGP-1894/2014-805 2014.10.02 10:17:15 CEST					
Okres: Olomouc							
Obec: Olomouc							
Kat. území: Neředín							
Mapový list: Olomouc 9-0/32							
Dosavadním vlastníkům pozemků byla poskytnuta možnost seznámit se v terénu s průběhem navrhovaných nových hranic, které byly označeny předepsaným způsobem: rohy zřdky							

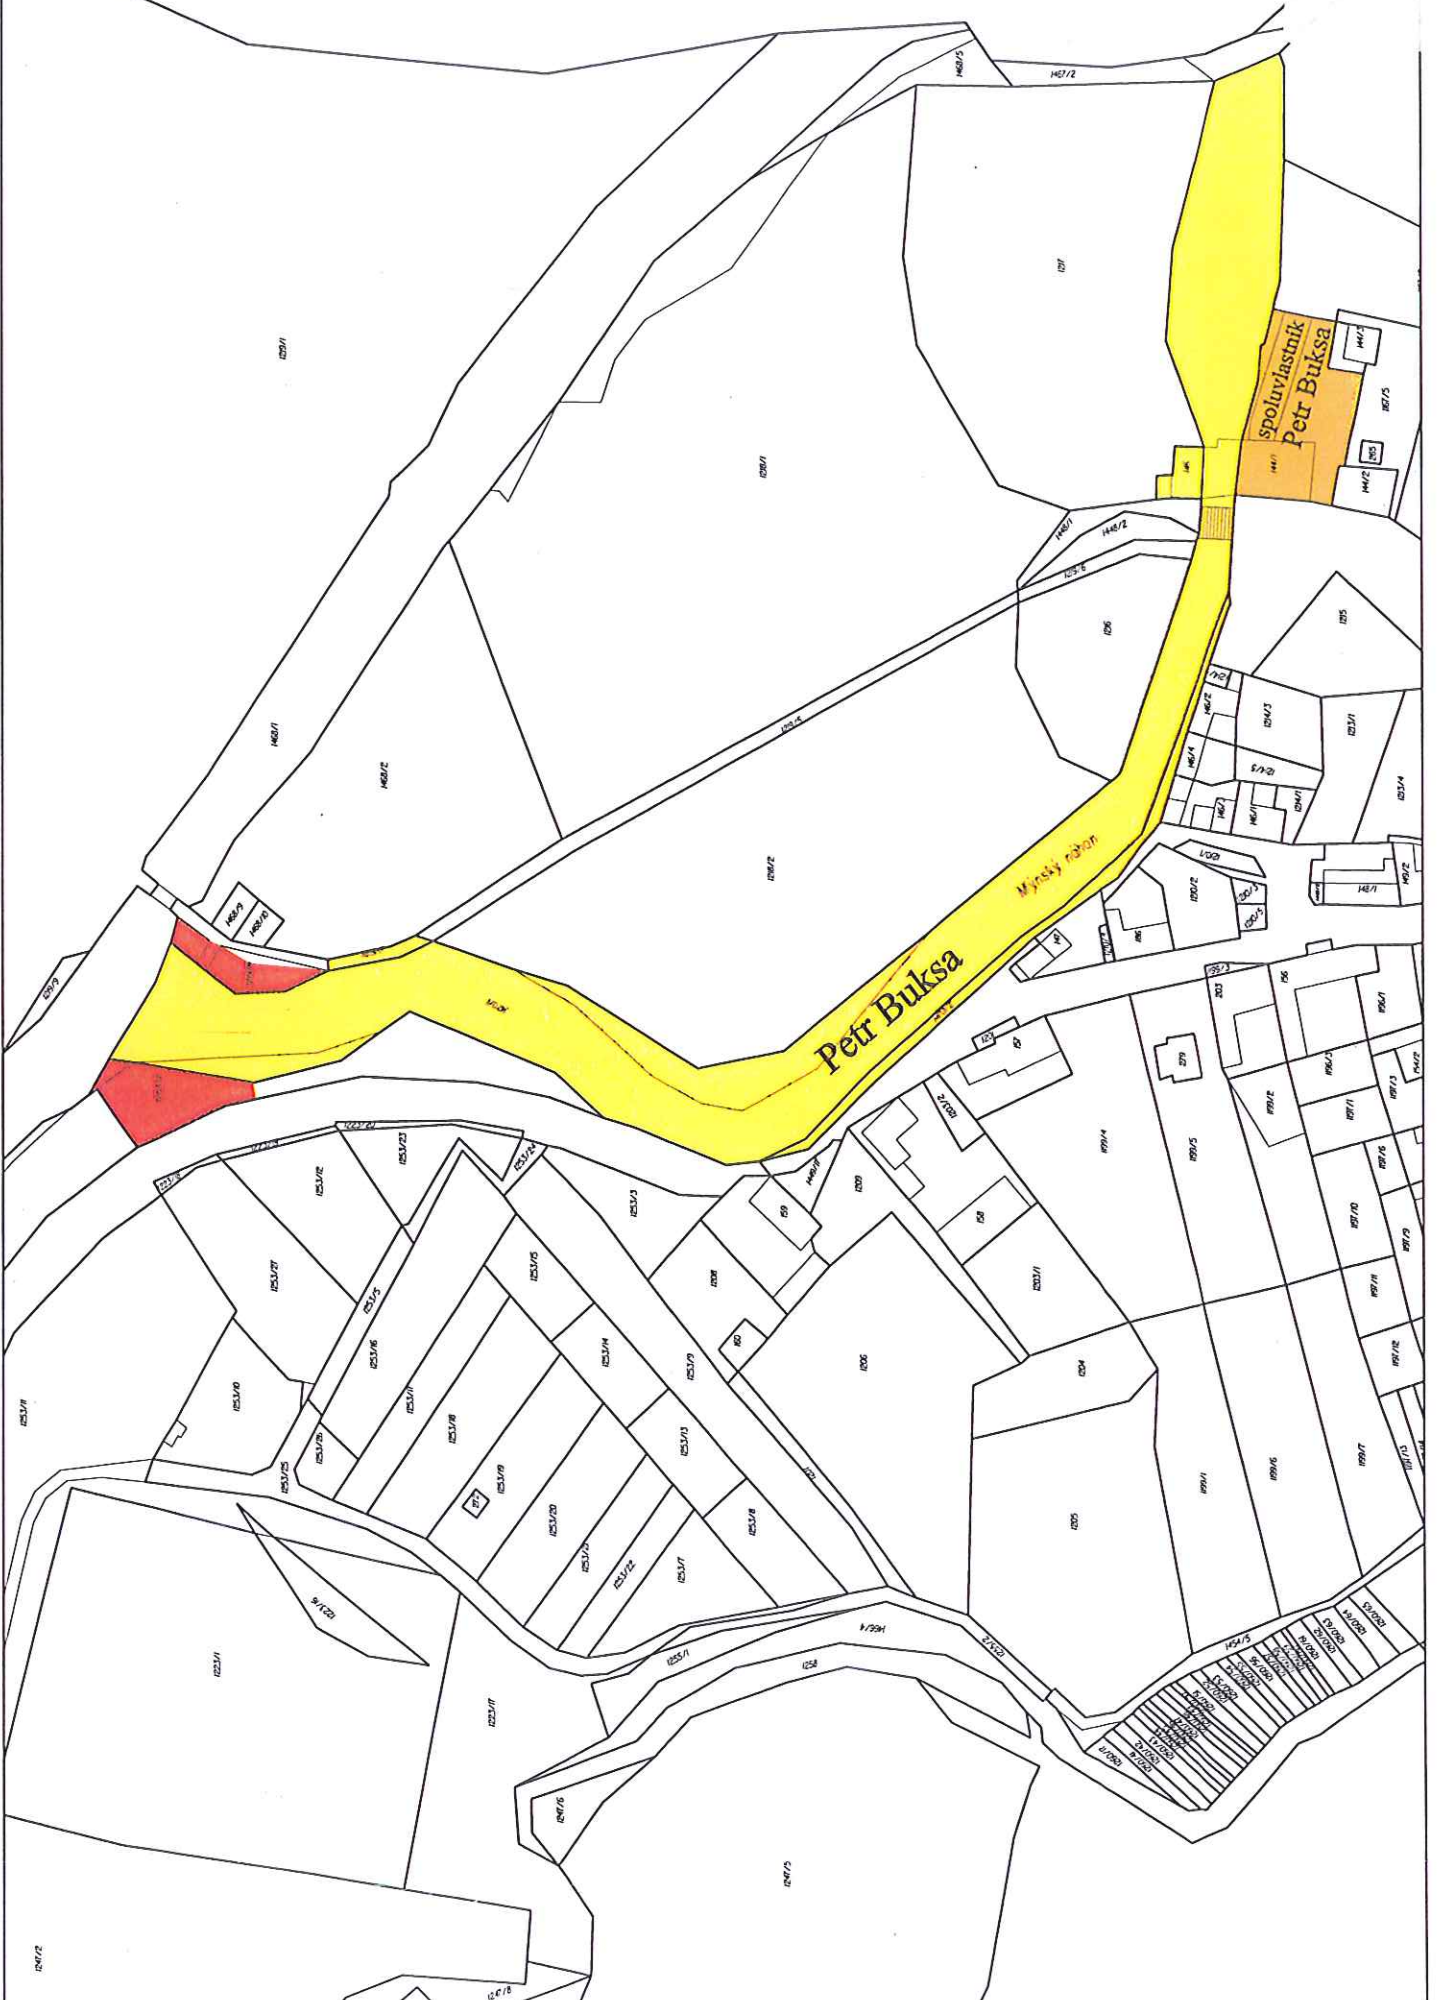

VÝKAZ DOSAVADNÍHO A NOVÉHO STAVU ÚDAJŮ KATASTRU NEMOVITOSTÍ

Dosavadní stav				Nový stav			
Označení pozemku parc. čílem	Výměra parc. m ²	Způsob využití	Označení pozemku parc. čílem	Výměra parc. m ²	Způsob využití	Typ stavby	Způsob určení
1219/8	5 72	lesní poz	1219/8	2 29	lesní poz	0	1219/8
1253/2	15 19	lesní poz	1253/2	9 13	lesní poz	0	1253/2
	20 91		1253/28	6 06	lesní poz	0	1253/2
				20 91			

Souřadnice souřadnic (S-JTSK)

Č. bodu	Y	X	Kód kv.	Poznámka
189-3	551897.93	1112089.38	8	hrana mostu
1	551950.85	1112100.04	8	dot.stabil.
2	551948.87	1112108.91	8	dot.stabil.
3	551942.34	1112138.13	8	dot.stabil.
4	551943.80	1112107.57	8	dot.stabil.
5	551904.08	1112098.18	3	M.zn.
6	551906.01	1112101.23	3	M.zn.
7	551910.52	1112110.36	3	přímazník
8	551913.78	1112128.34	8	dot.stabil.



GEOMETRICKÝ PLÁN

pro
rozdělení pozemku

Vyhovitel: Ing. Zuzana Tomečková
Dolaplozy 83, 783 56 Dolaplozy
IČ: 786 32 695, tel.: 732 346 815
Číslo plánu: 199-65/2014
Odesl: Olomouc
Odesl: Přílohy
Kat. území: Hynkov
Mapový list: V.S.VIII-12-11
Dle podmínek vztahů mezi pozemky bylo provedeno rozdělení pozemku na dva pozemky, které byly následně přeloženy do nového stavu.
p.l.m., hř.zn., dočasně

Geometrický plán podle úřední správy geometrických plánů		Geometrický plán podle úřední správy geometrických plánů	
Jméno, příjmení	Ing. Zuzana Tomečková	Jméno, příjmení	Ing. Zuzana Tomečková
Číslo pozemku v katastru nemovitostí	2628/13	Číslo pozemku v katastru nemovitostí	2628/13
Dne	4.8.2014	Dne	8.8.2014
Název pozemku a předmět odpovídajícího plánu	Číslo pozemku v katastru nemovitostí	Název pozemku a předmět odpovídajícího plánu	Číslo pozemku v katastru nemovitostí

KÚ pro Olomoucký kraj
Katastrální úřad Olomouc
Ing. Zuzana Tomečková
PGP-1401/2014-805
2014.08.08 09:45:54 CEST


BOD
2.45

— cyklotrasa, která má zaniknout


Návrh objízdných tras:

— 1 000 m

— 450 m

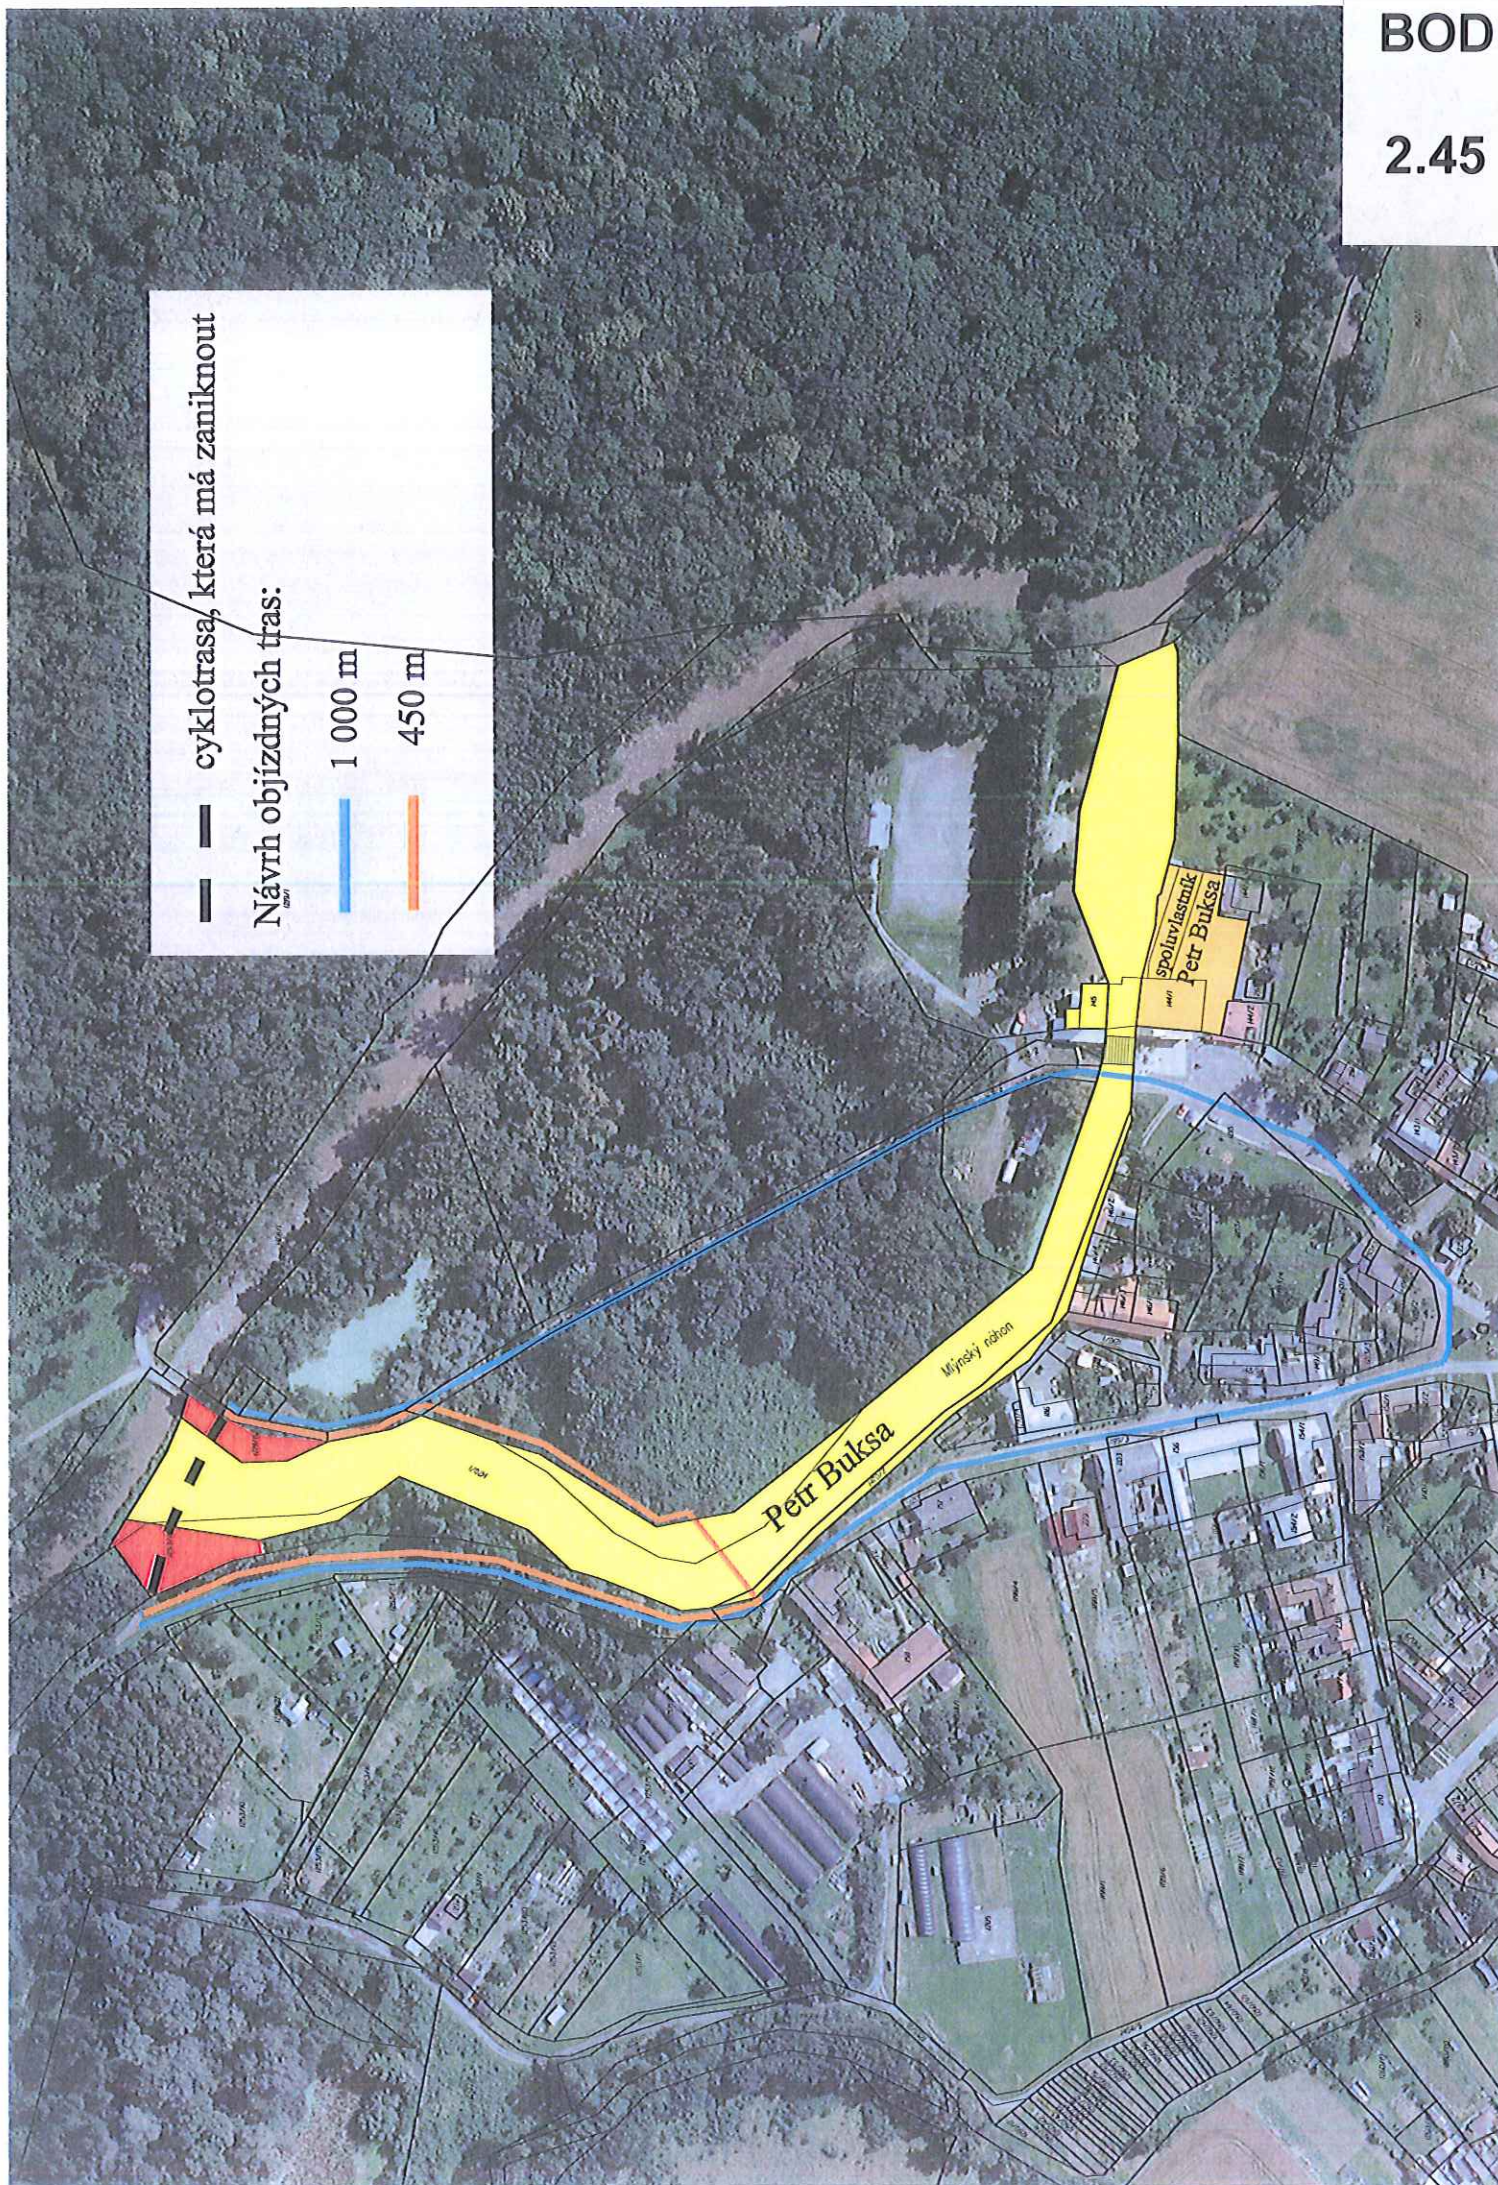

2.45

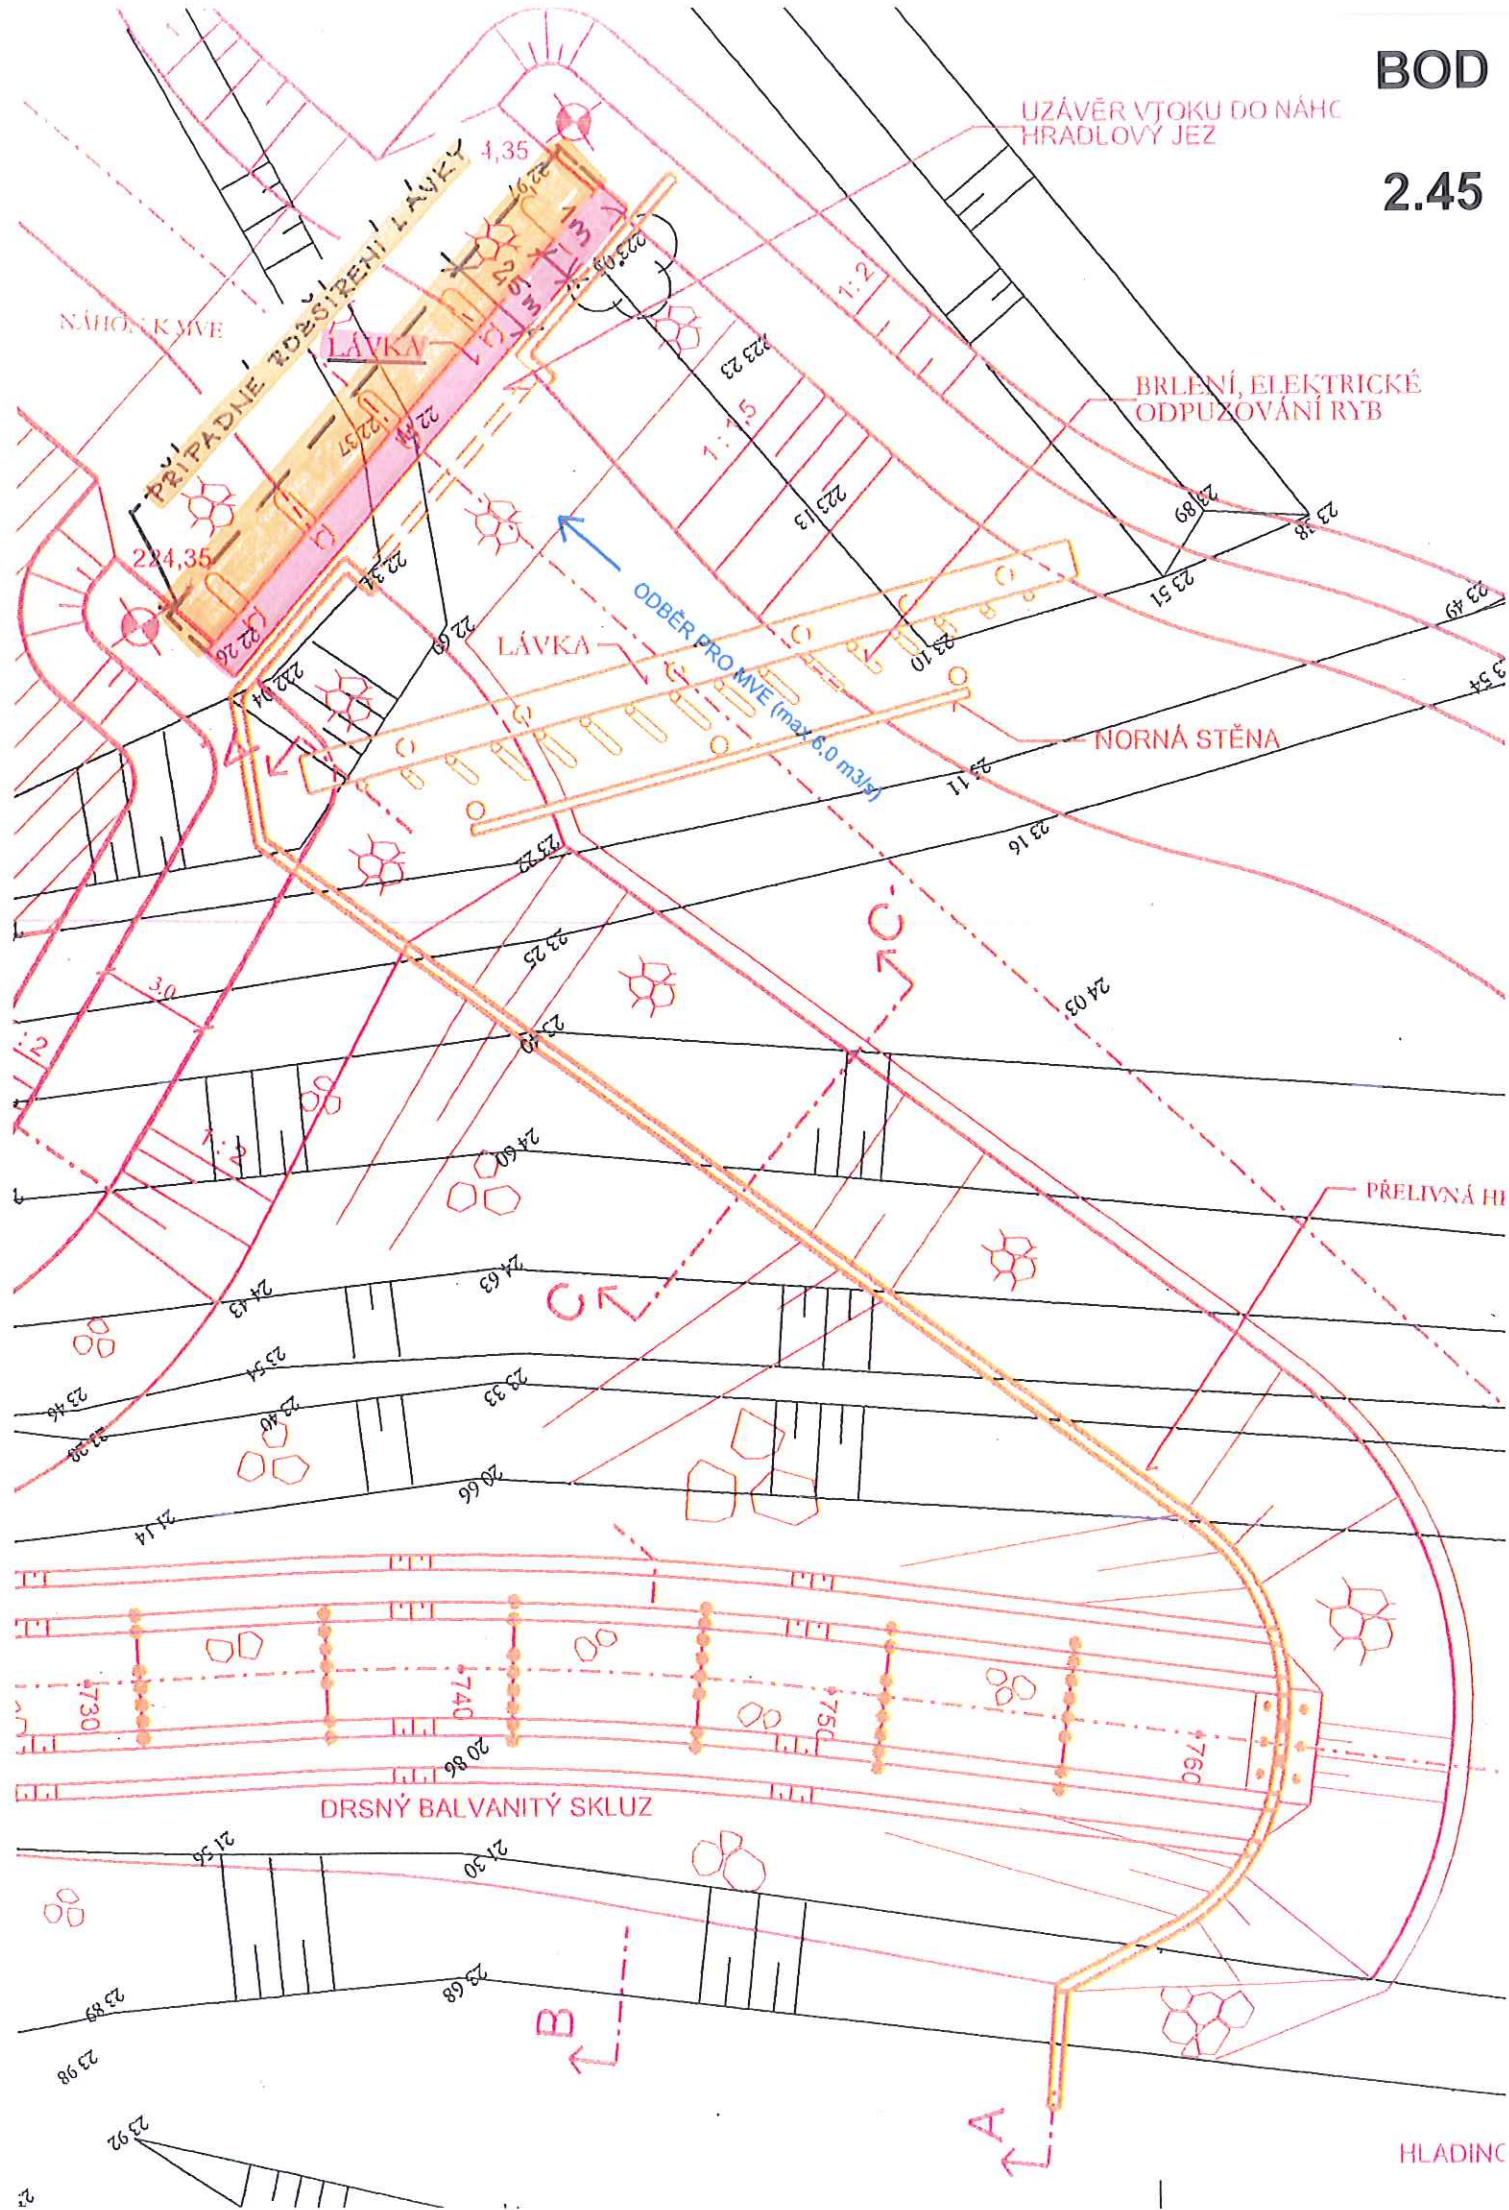

575/2

583

617

827/1

6

575/49

575/41

575/40

616

672

4

575/28

575/39

575/38

57

va

Skupova

575/25


BOD

2.46



BOD

2.48

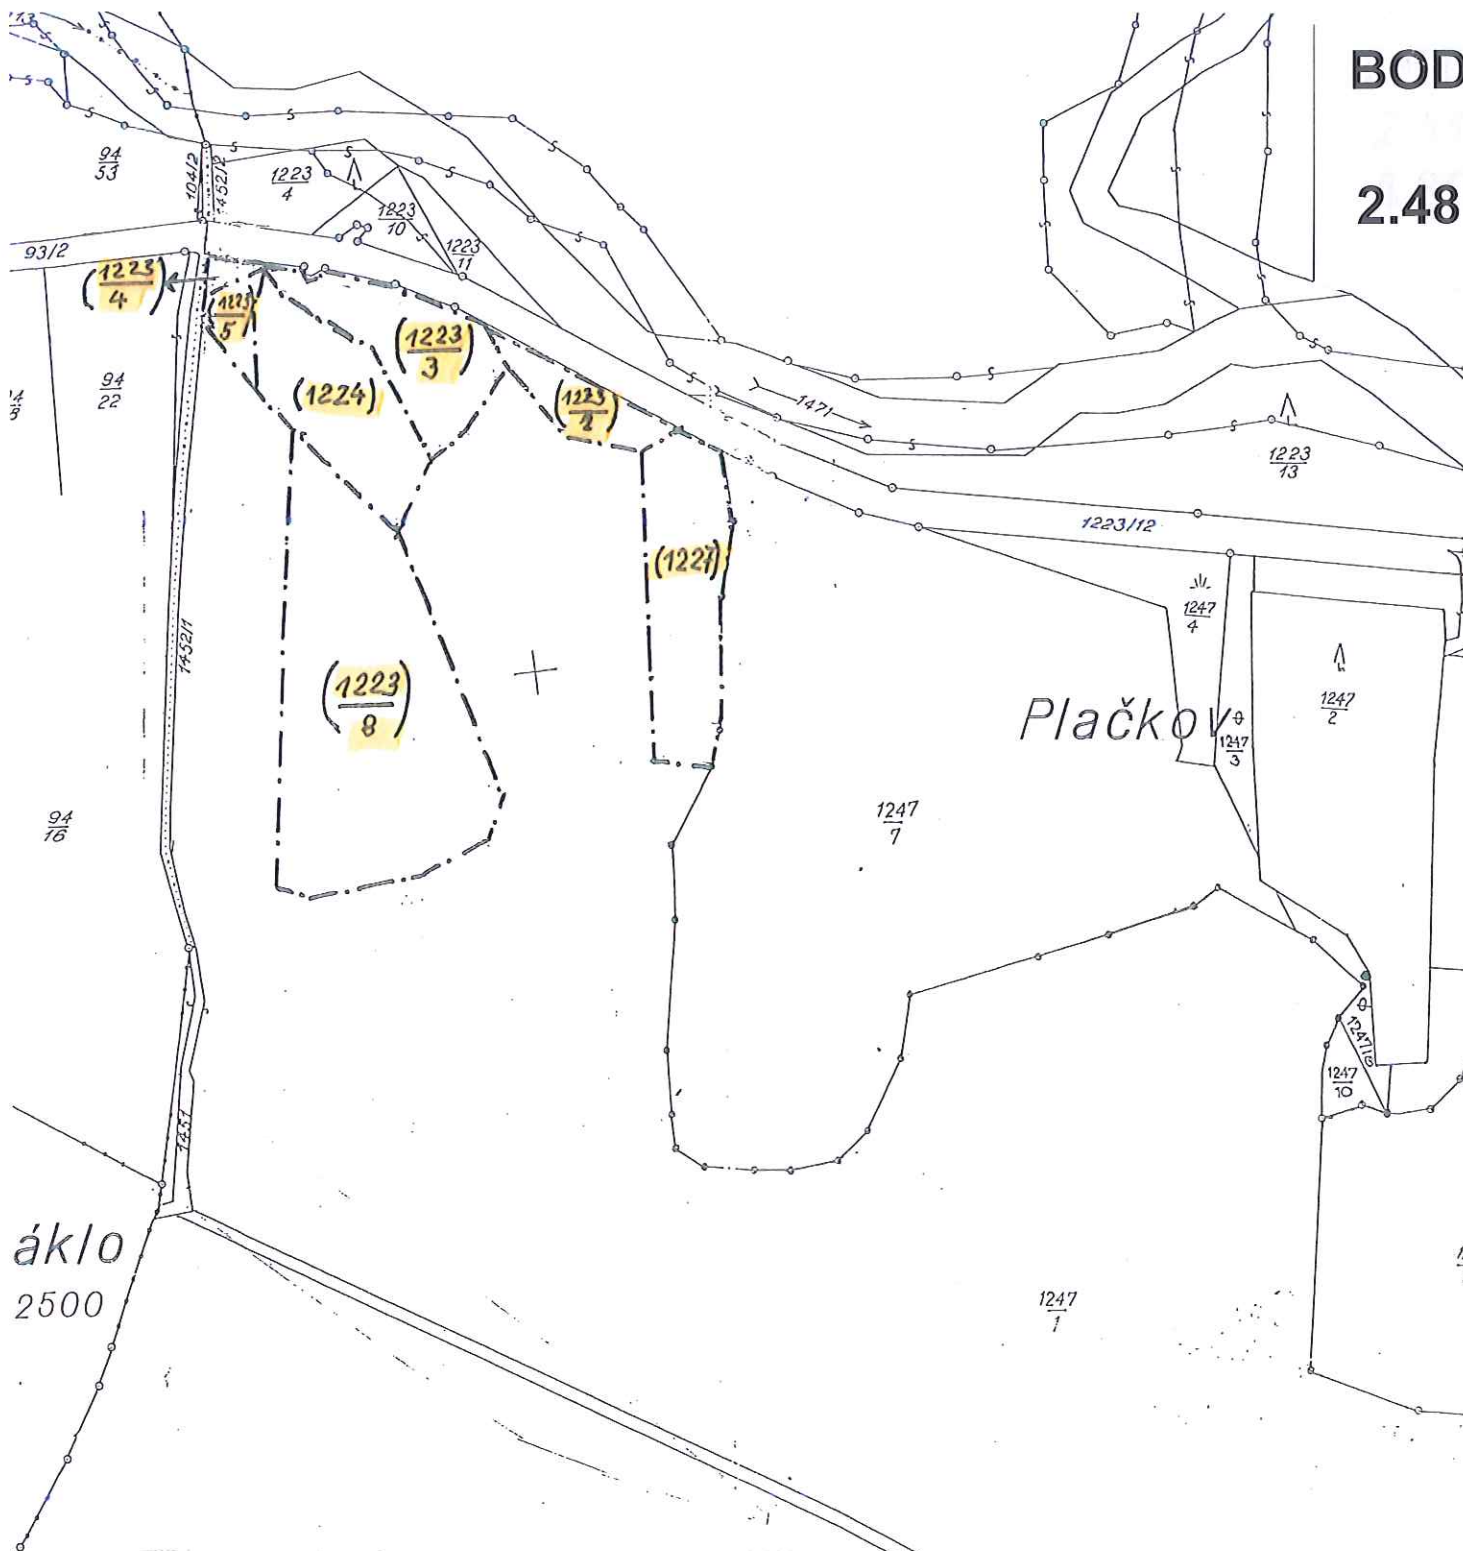

Doklad vydán za účelem
výkonu samosprávy obce

zn. SHOL/153538/2014/OMAN/EH/Sv

(1260/34)


OSVOBOŽENO OD
DAVNÝCH POPLATKŮ

Katastrální úřad pro Olomoucký kraj	Okres	Obec	Datum: 22.7.2014
Katastrální pracoviště Olomouc	Olomouc	PŘÍKAZY	
Katastrální území: HYNKOV	Mapový list č. KS. VIII-12-11	Měřítko 1:2880	Podpis: <i>al</i>
KOPIE KATASTRÁLNÍ MAPY s orientačním zákresem stavu pozemkové držby podle: pozemkového katastru - přidělového operátu - scelovacího operátu - evidence nemovitostí (jeho hranice jsou vyznačeny střídací čarou a parcelní čísla jsou uvedena v závorce)			Číslo PÚ: 6899/2014-205
Vyhotovil: Dořežalová Ivana	Dne: 22.7.2014	Razítko: Katastrální úřad pro Olomoucký kraj Katastrální pracoviště Olomouc	

BOD


2.48


Katastrální úřad pro Olomoucký kraj	Okres	Obec	Datum:
Katastrální pracoviště Olomouc	Olomouc	72/15124	22.7.2021
Katastrální území:	Mapový list č.	Měřítko	Podpis:
HYUKOV	VS. VIII-12-74.15	1:2500	22.7.2021
KOPIE KATASTRÁLNÍ MAPY s orientačním záznamem stavu pozemkové drážby podle: pozemkového katastru - přídělňového operátu - ovidence nemovitostí (jeho hranice jsou vyznačeny sřídkovou čarou a parcelní čísla jsou uvedena v závorce)			
Vyhotožil:		Razítko:	
Doklad vydán za účelem výkonu samosprávy obce		Katastrální pro Olomouc	
zn.: S.H.01.155.553/20.4		Katastrální pracovi	
Dne:		22.7.2021	

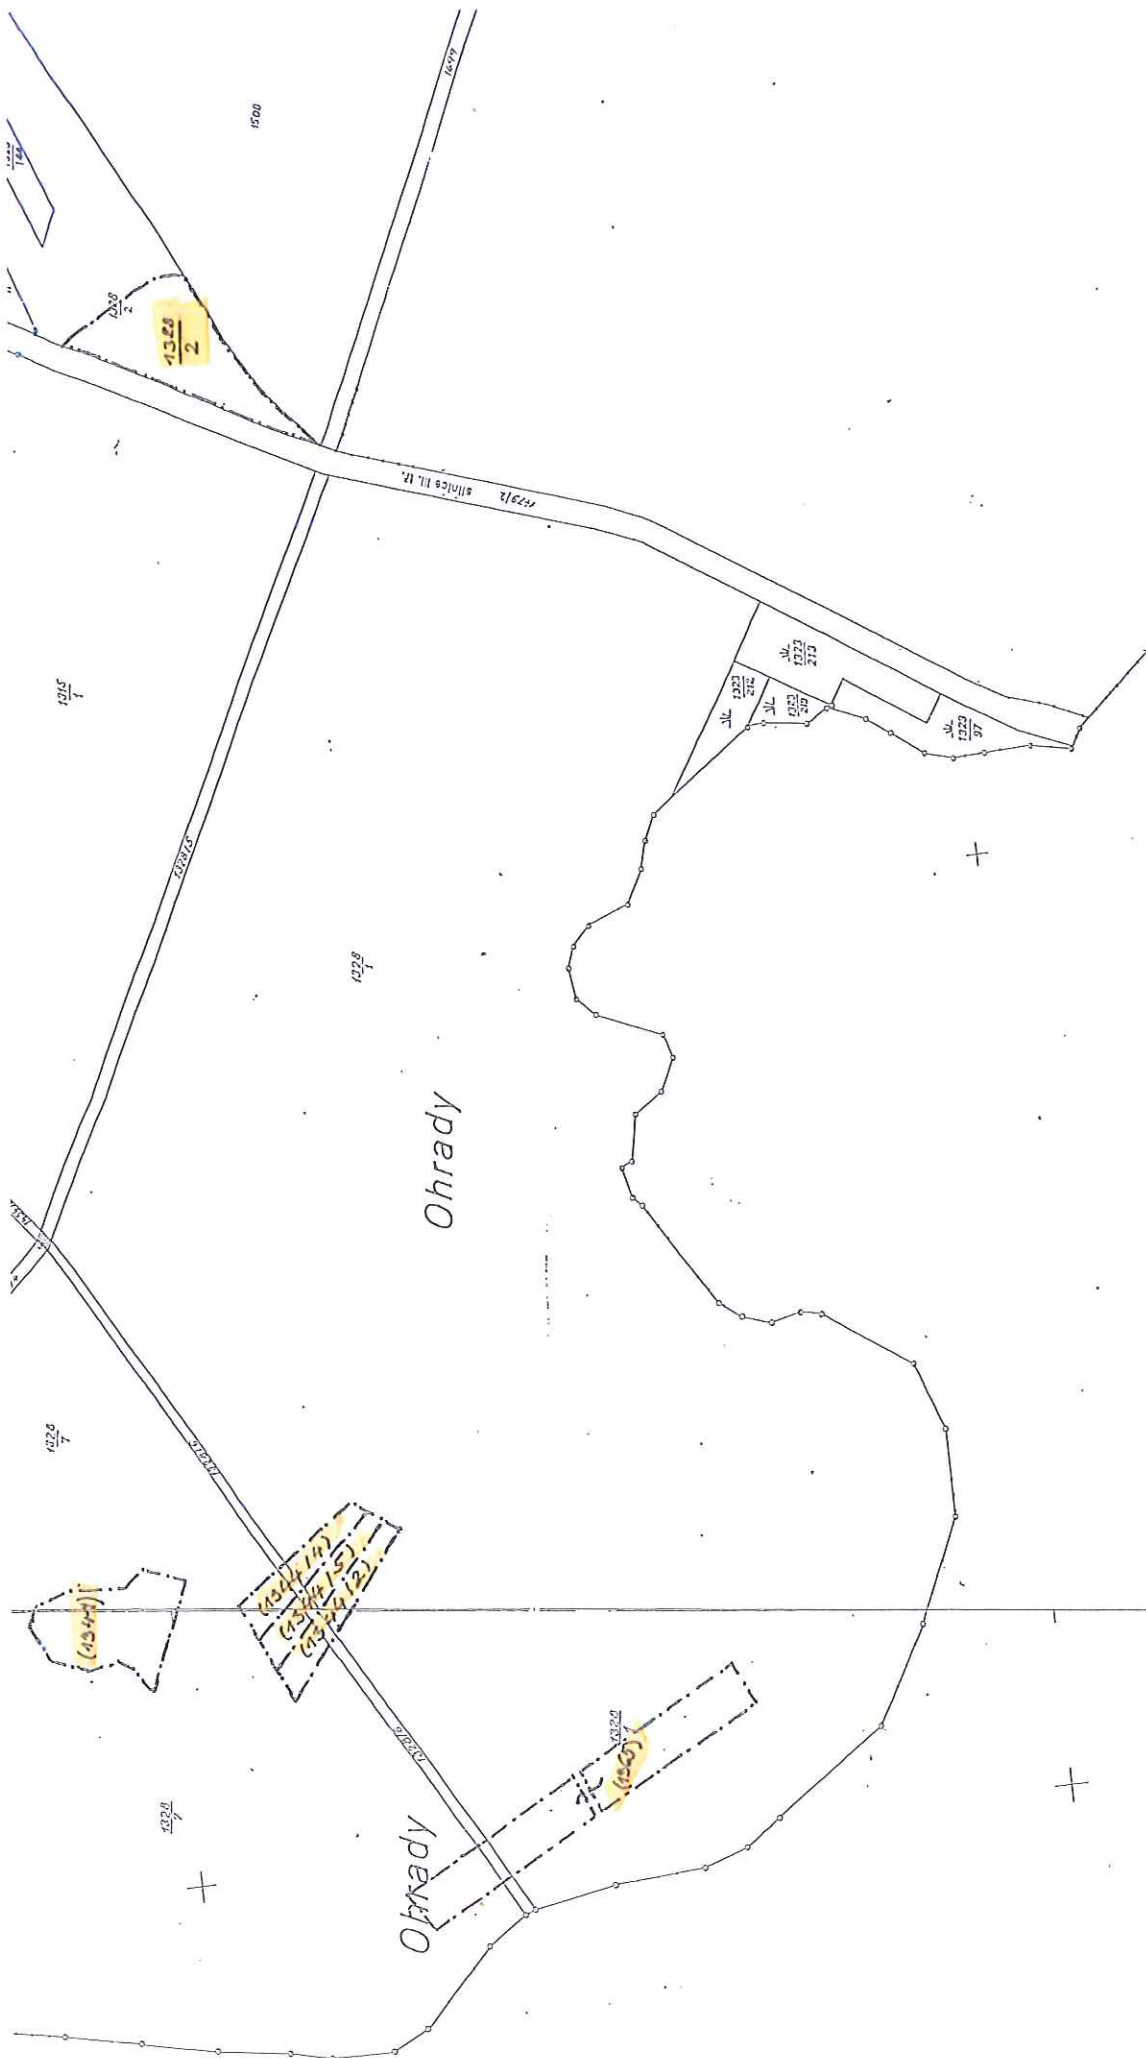


Doklad vydán za účelem
výkonu samosprávy obce
zn.: S.H.01.155.553/20.4

OSVOBOZENO OD
SPRÁVNÍCH POPLATKŮ

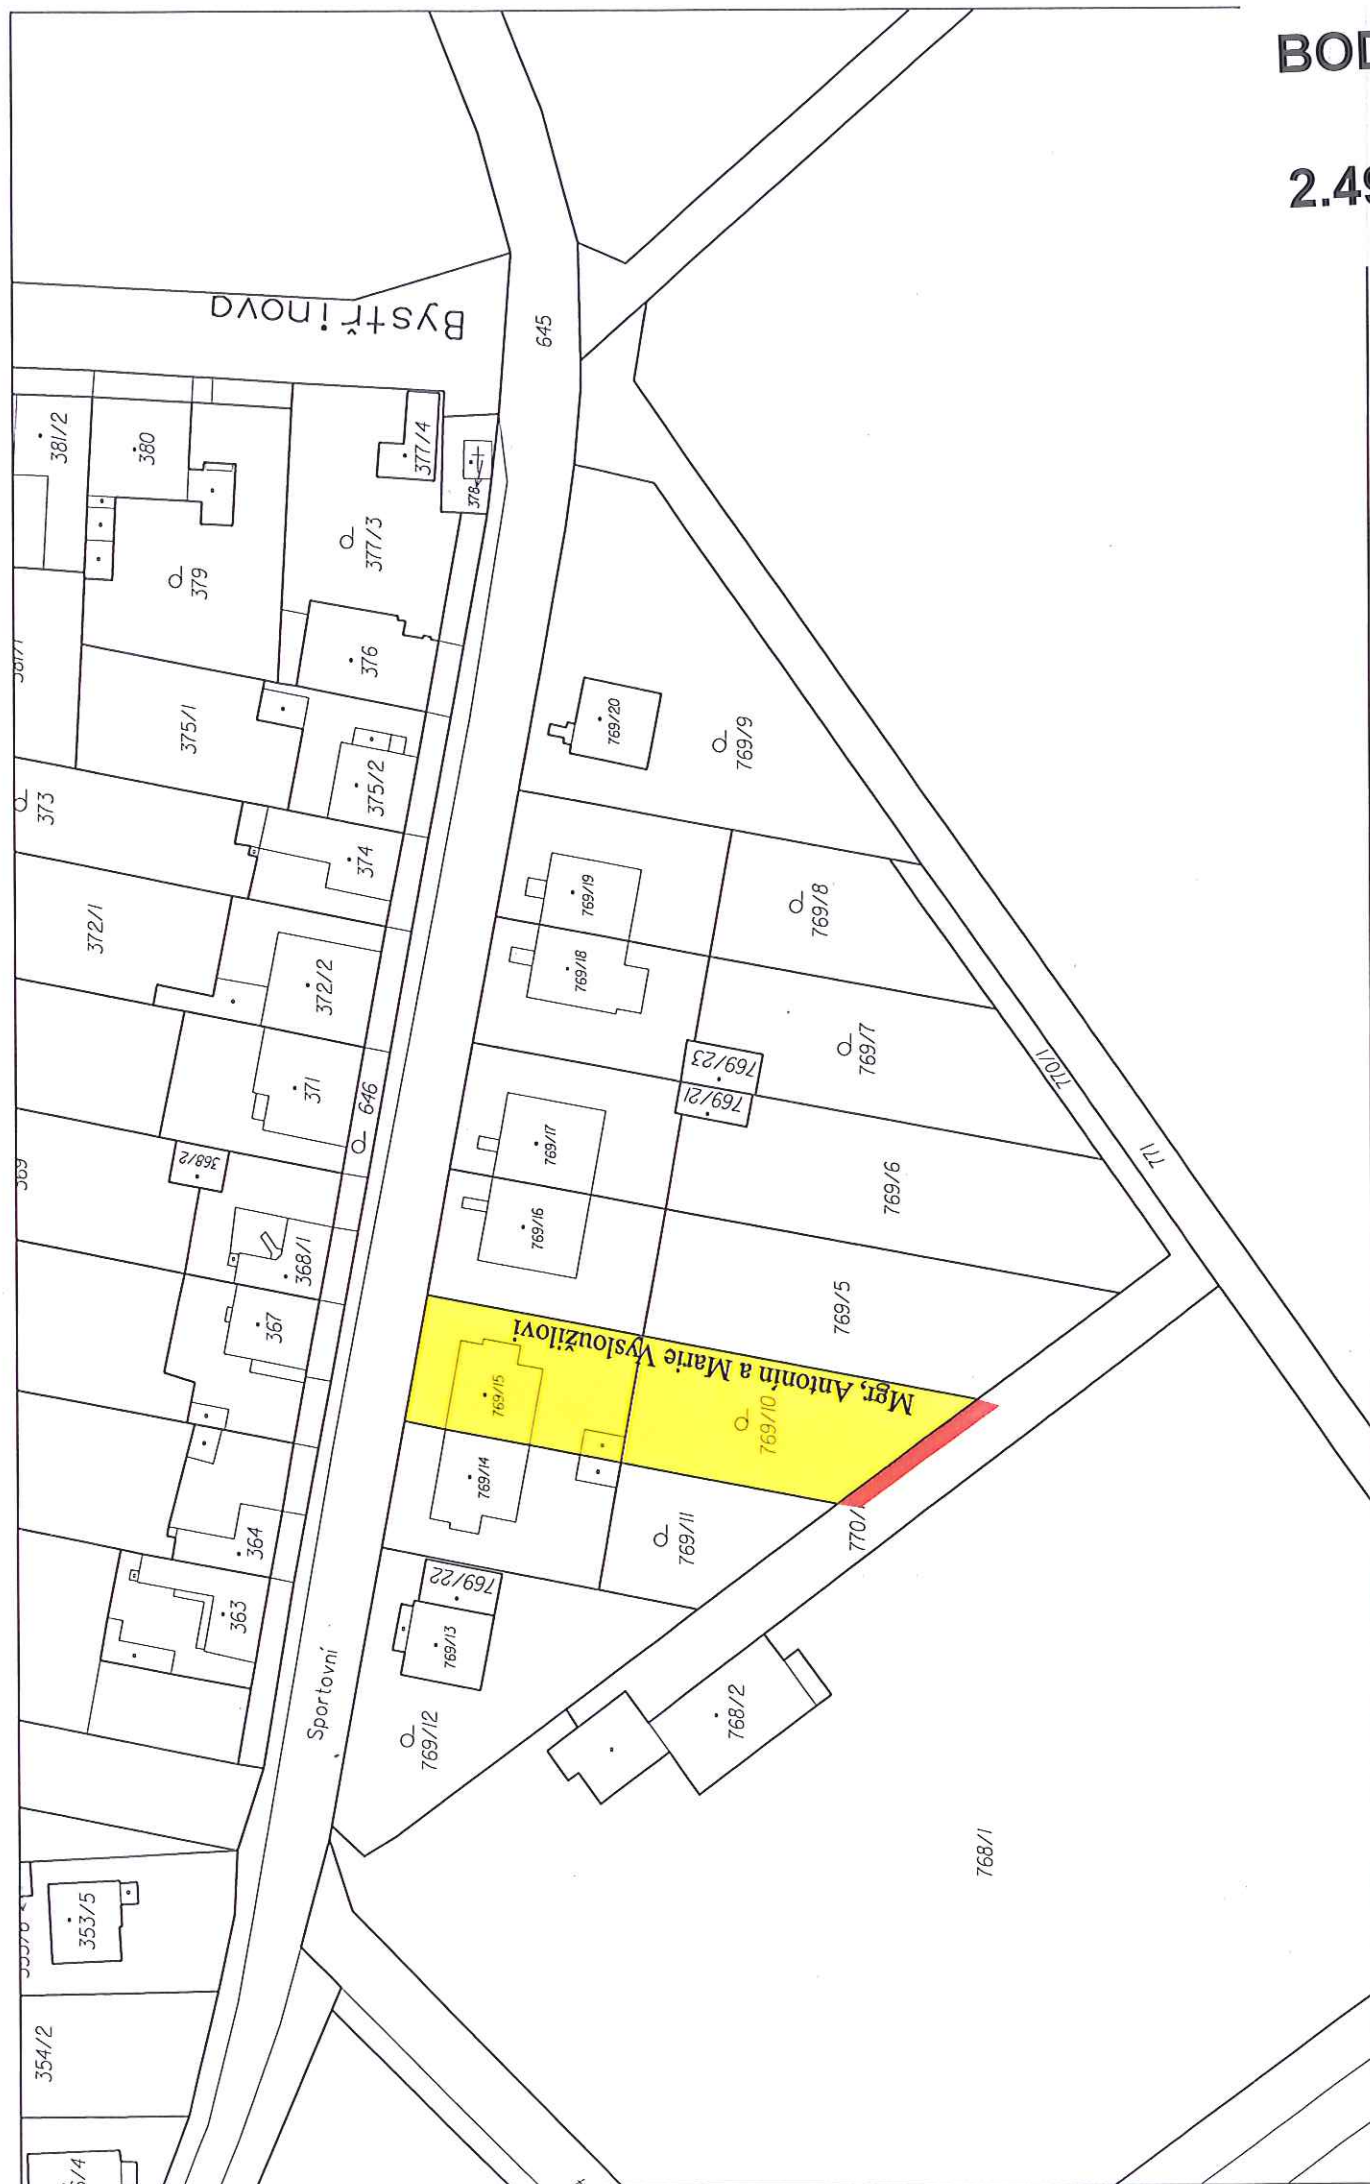

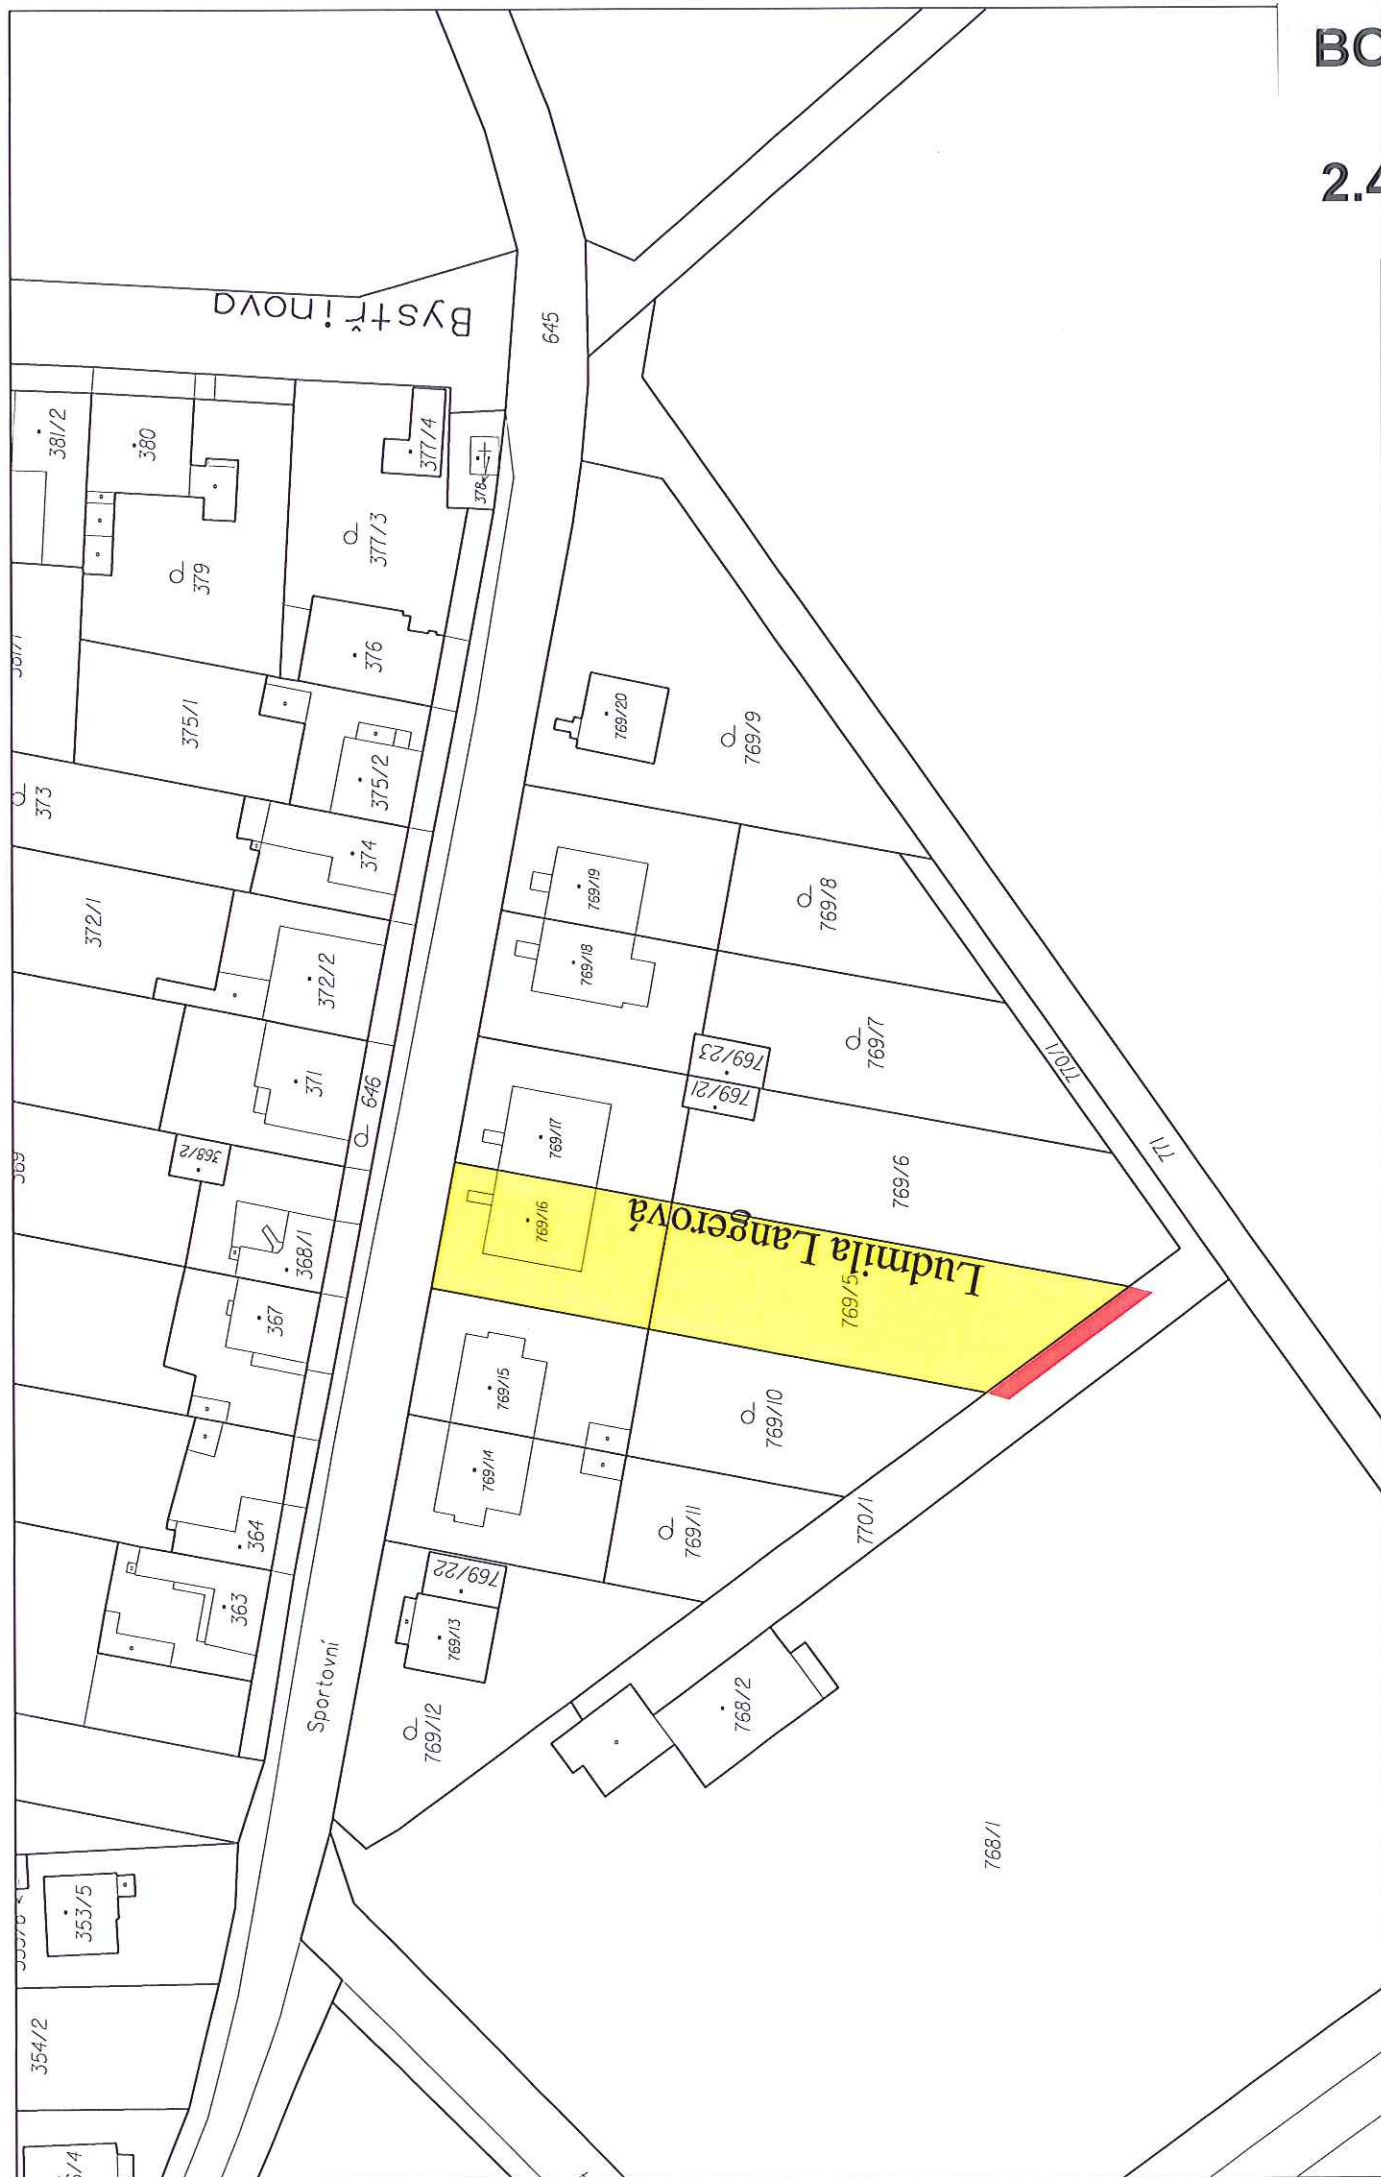

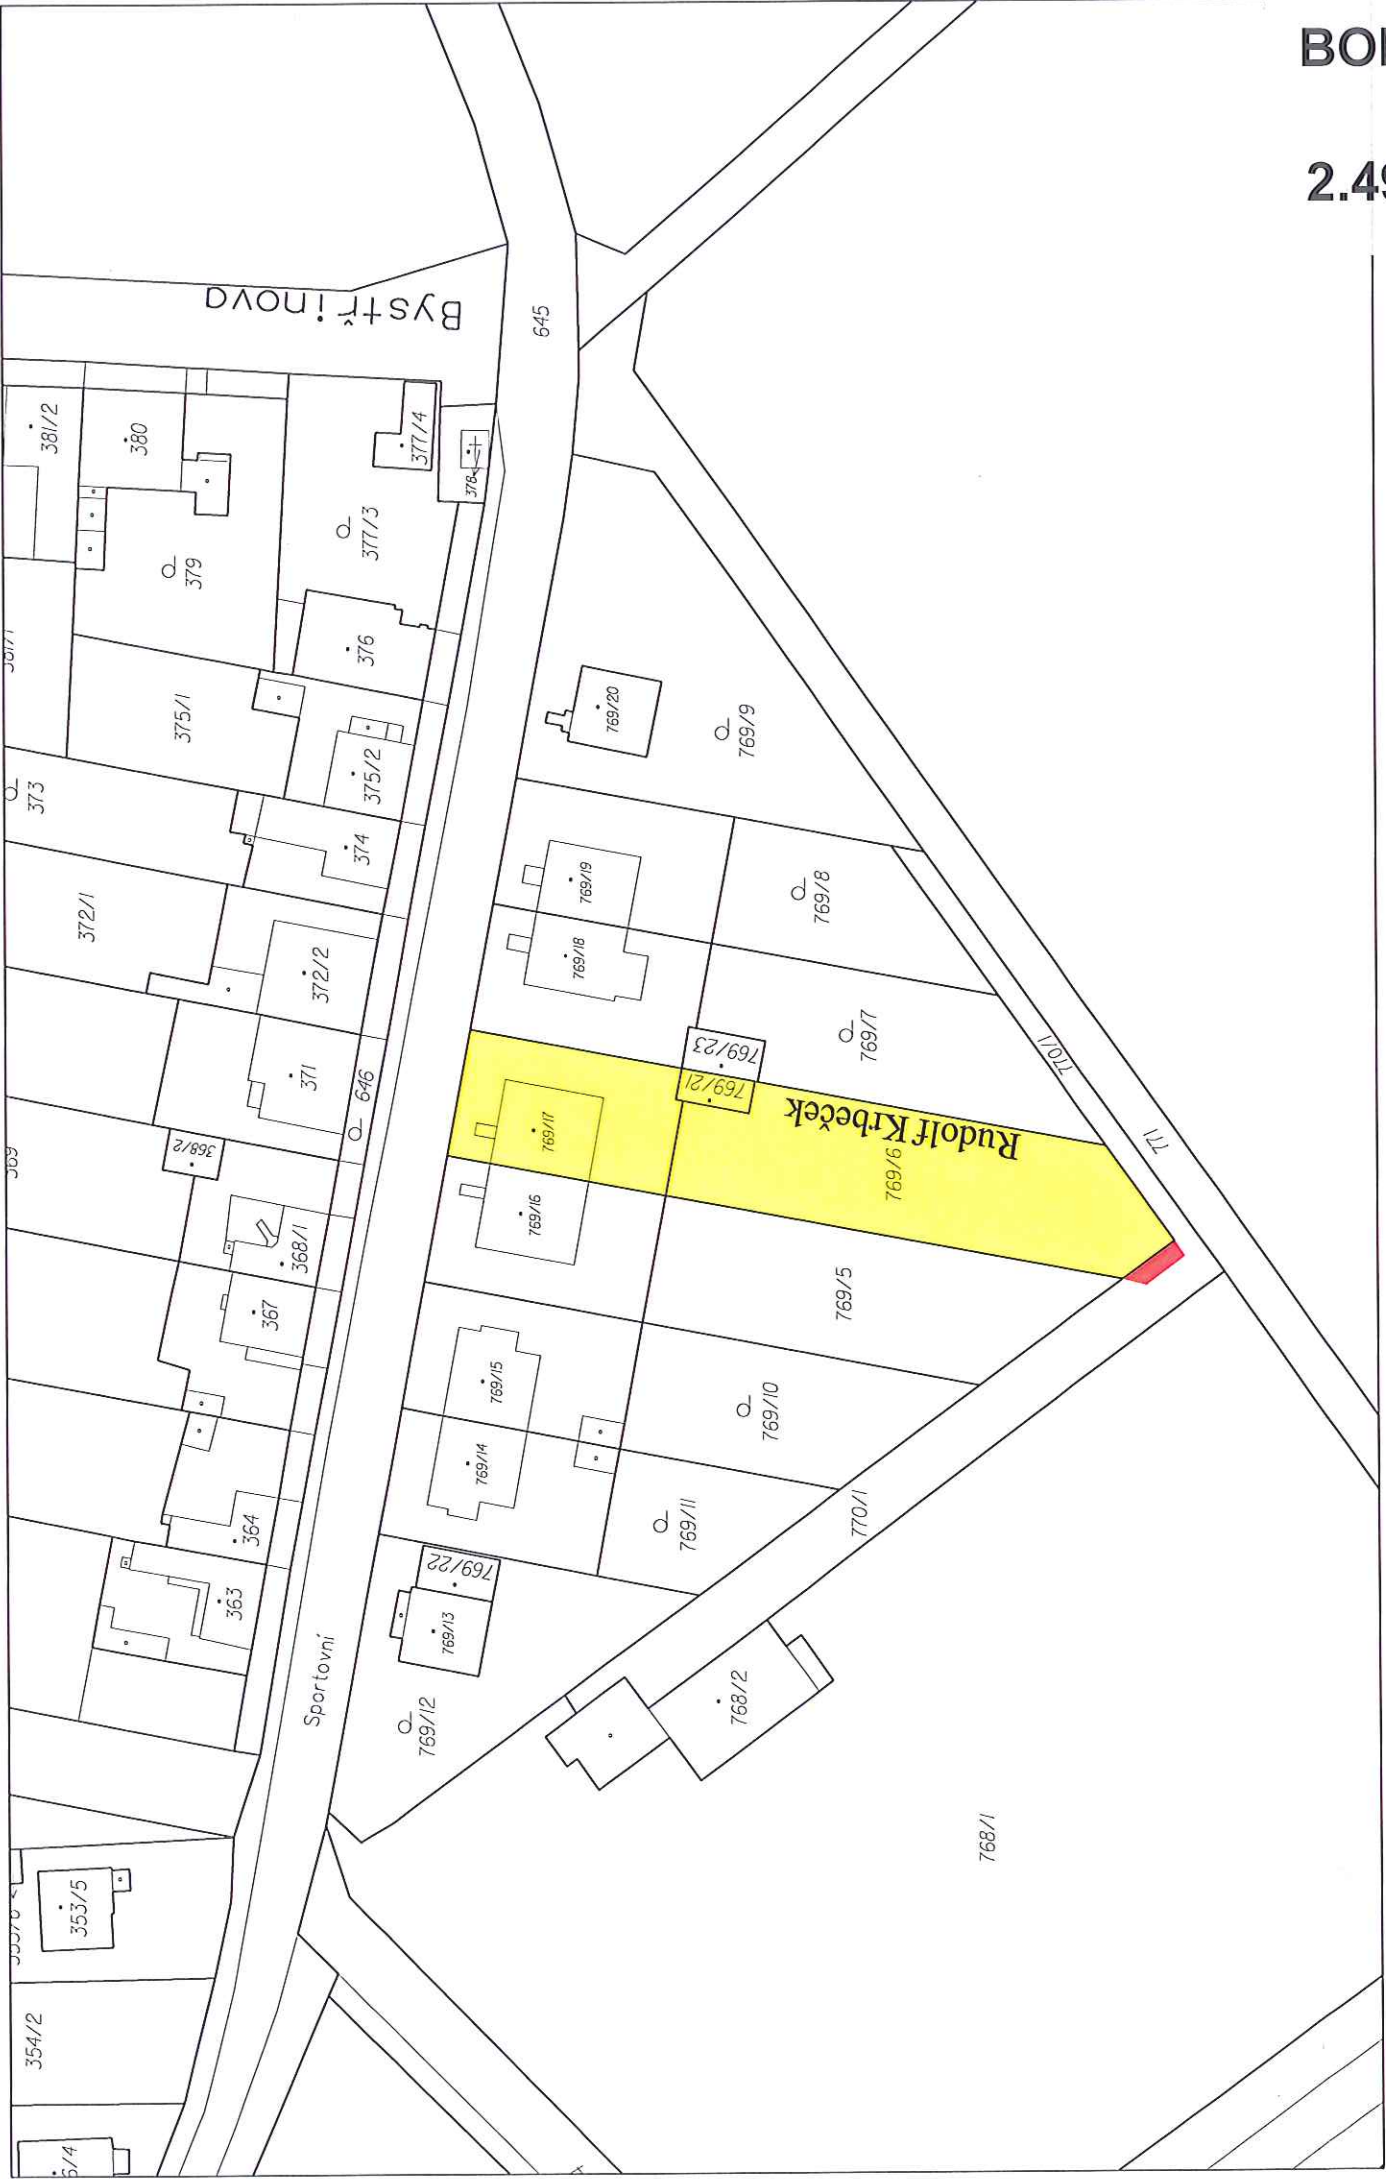

VÝKAZ DOSAVIDNÍHO A NOVÉHO STAVU ÚDAJŮ KATASTRU NEMOVITOSTÍ							
Dosavidní stav				Nový stav			
Označení pozemku parc. číslem	Výměra parcely	Druh pozemku	Označení pozemku parc. číslem	Výměra parcely	Druh pozemku	Způsob využití	Typ sloupy
	m ²			m ²			
ha			ha			Způsob využití	Způsob využití výměr
770/1	7 45	orná půda	770/1	6 49	orná půda		0
				41	orná půda		2
				42	orná půda		2
				13	orná půda		2
	7 45			7 45			





Výkaz údajů o bonitovaných půdně ekologických jednotkách (BPEJ) k parcelám nového stavu							
Parcelní číslo podle katastru nemovitostí		Kód BPEJ	Výměra ha	m ²	BPEJ na dané parcele	Parcelní číslo podle katastru nemovitostí	
Zjednodušená evidence						Zjednodušená evidence	
770/1		35600		6	49		
770/5		35600			41		
770/6		35600			42		
						770/7	35600
							13

GEOMETRICKÝ PLÁN pro rozdělení pozemků		Geometrický plán ověřil úředně oprávněný zeměměřický úřad: Jméno, příjmení: Ing. Věra Čecháková Číslo pokladě seznamu úředně oprávněných zeměměřických úřadů: 518/95 Datum: 30. 1. 2014 Naše číslo a přesná výše poplatku přelomu předchozím:	Zápůjčka ověřil úředně oprávněný zeměměřický úřad: Jméno, příjmení: Ing. Věra Čecháková Číslo pokladě seznamu úředně oprávněných zeměměřických úřadů: 518/95 Datum: 11.11.2014 Tento zápis odpovídá geometrickému plánu v elektronické podobě uchovávanému v dokumentační kartotéčkové úloze. Ověřil: Mgr. Jitka Štěpánková
Vydávající: Bedřich Vyníkal Náměstkova 13, Olomouc IČ 42956781, tel. 585242446		Kvalitativní odhad hodnoty a užíváním povolen. KÚ pro Olomoucký kraj KÚ Olomouc Ing. J. Štěpánková PCP-2719/2014-805 2014.11.11 06:56:27 CET	Ověřil: Mgr. Jitka Štěpánková
Číslo plánu: 677-129/2014			
Okres: Olomouc			
Obec: Olomouc			
Katastrální území: Nemilany			
Mapový list: Olomouc B-2/33			

2.49

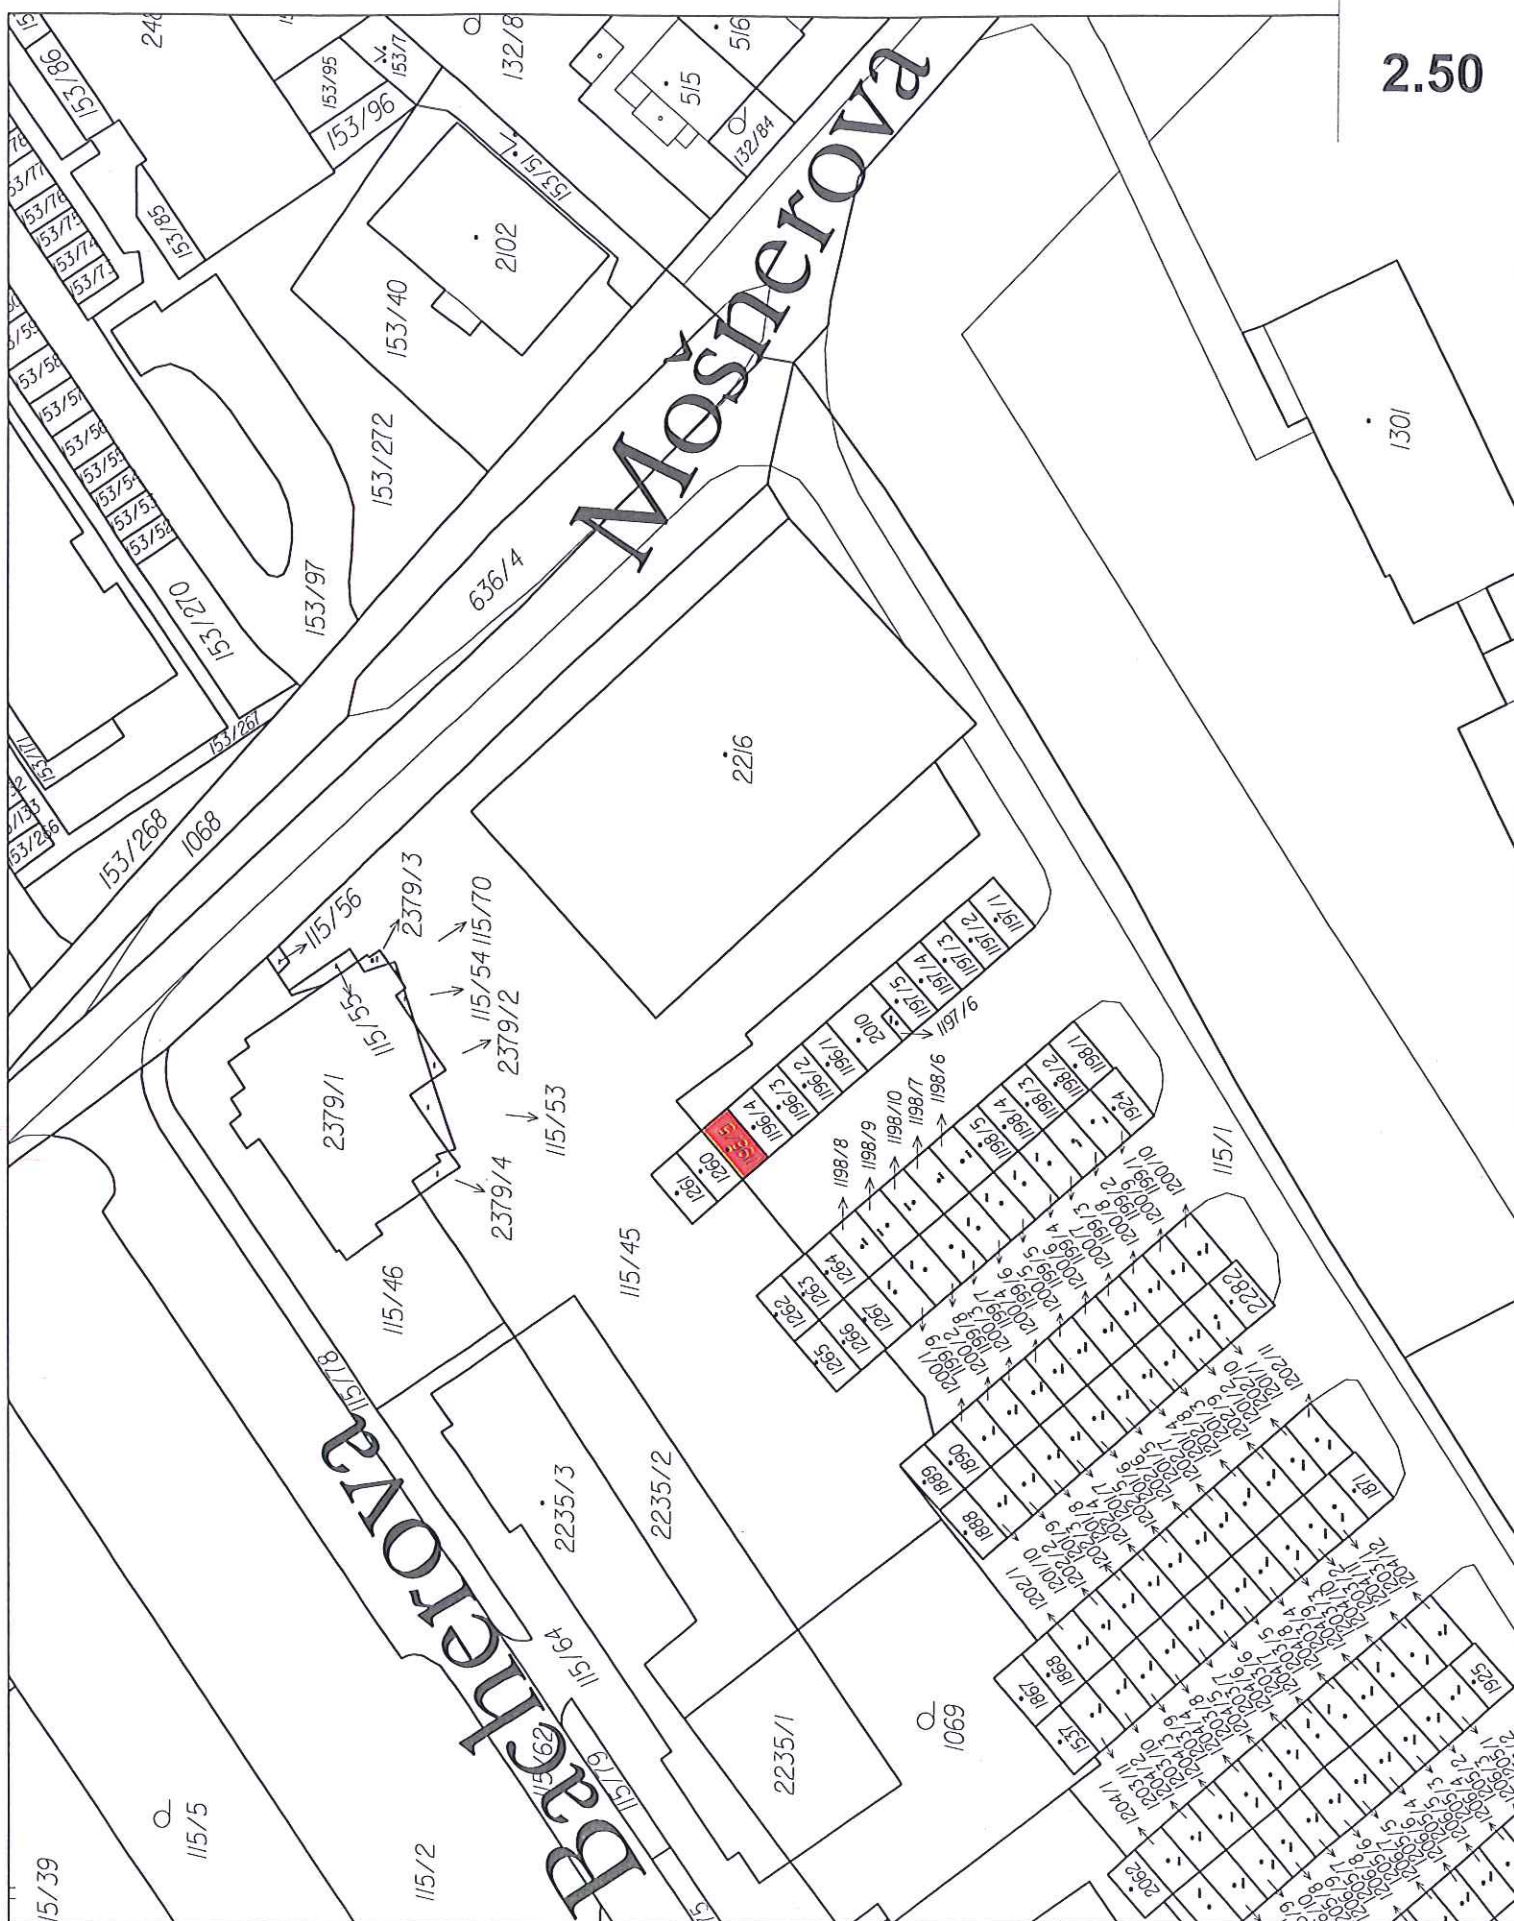


BOD


2.51





2.53

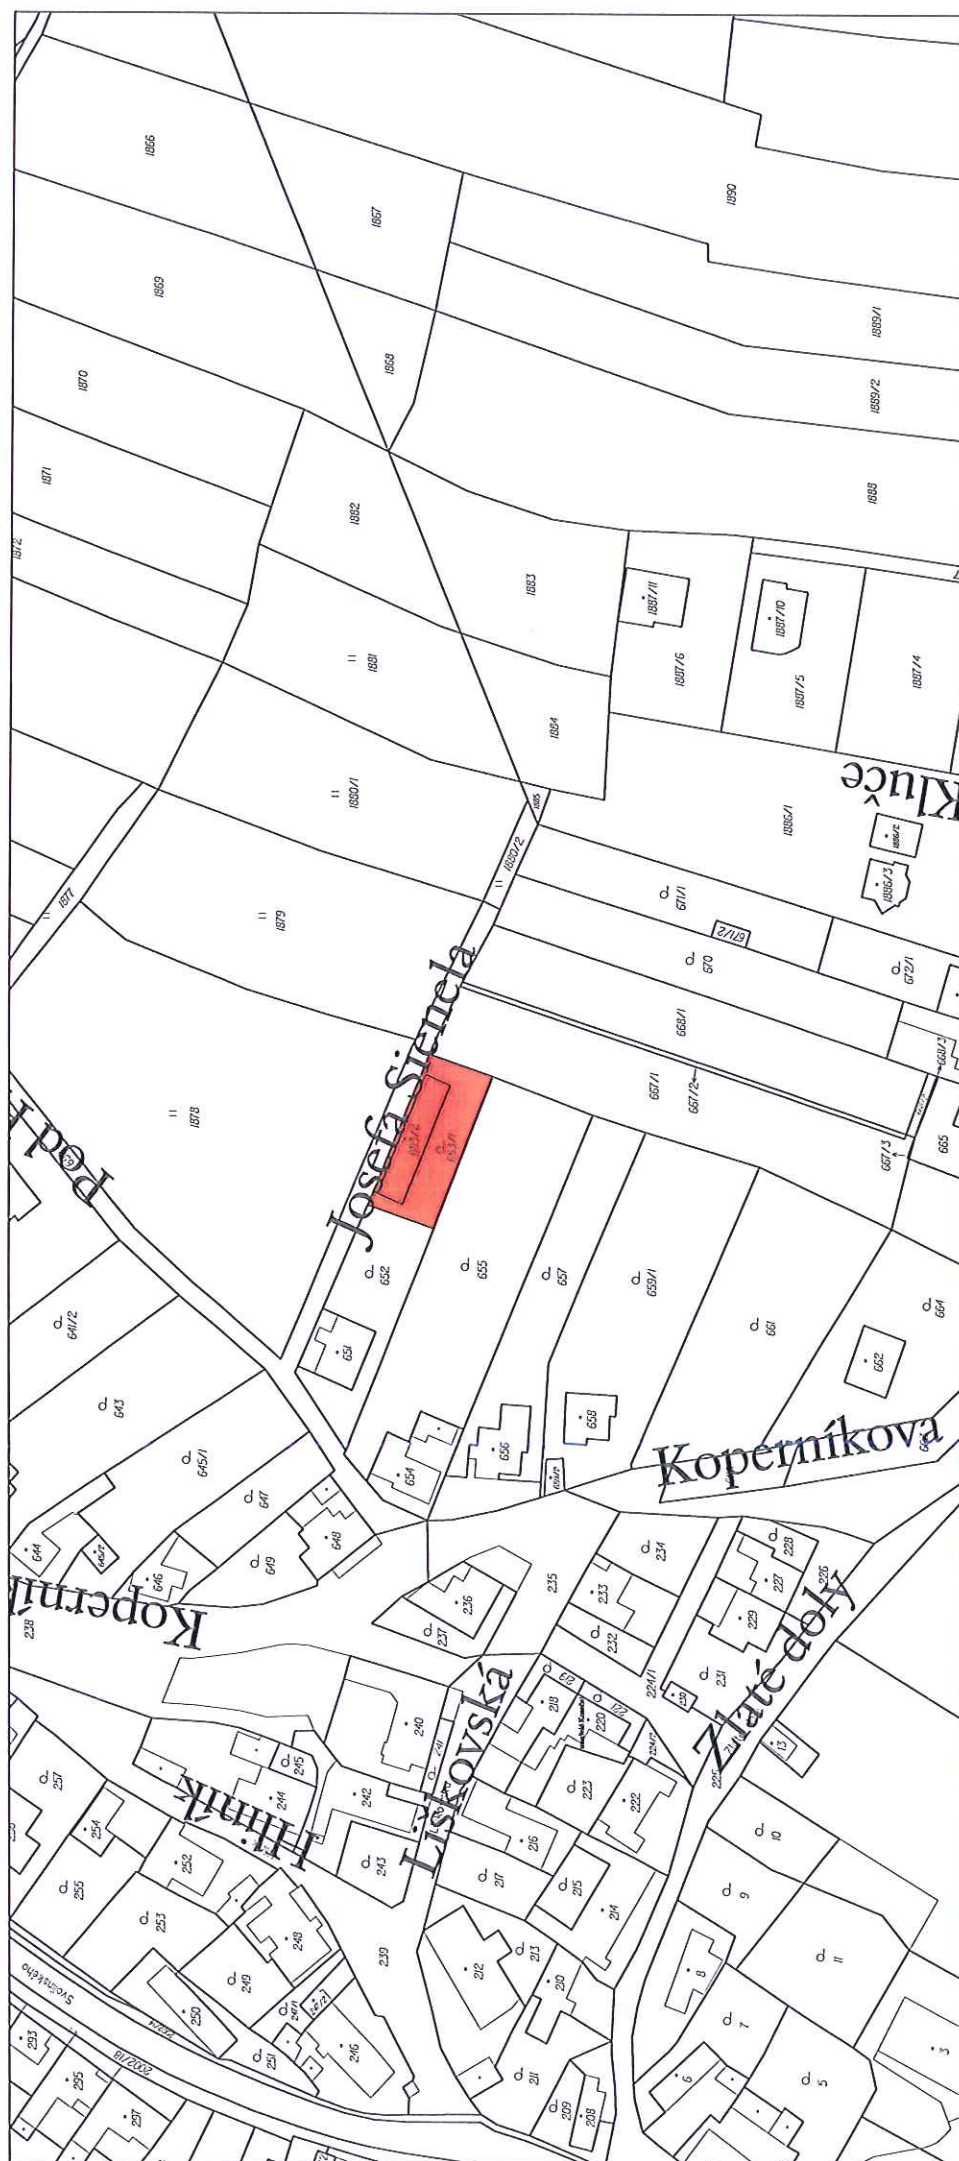

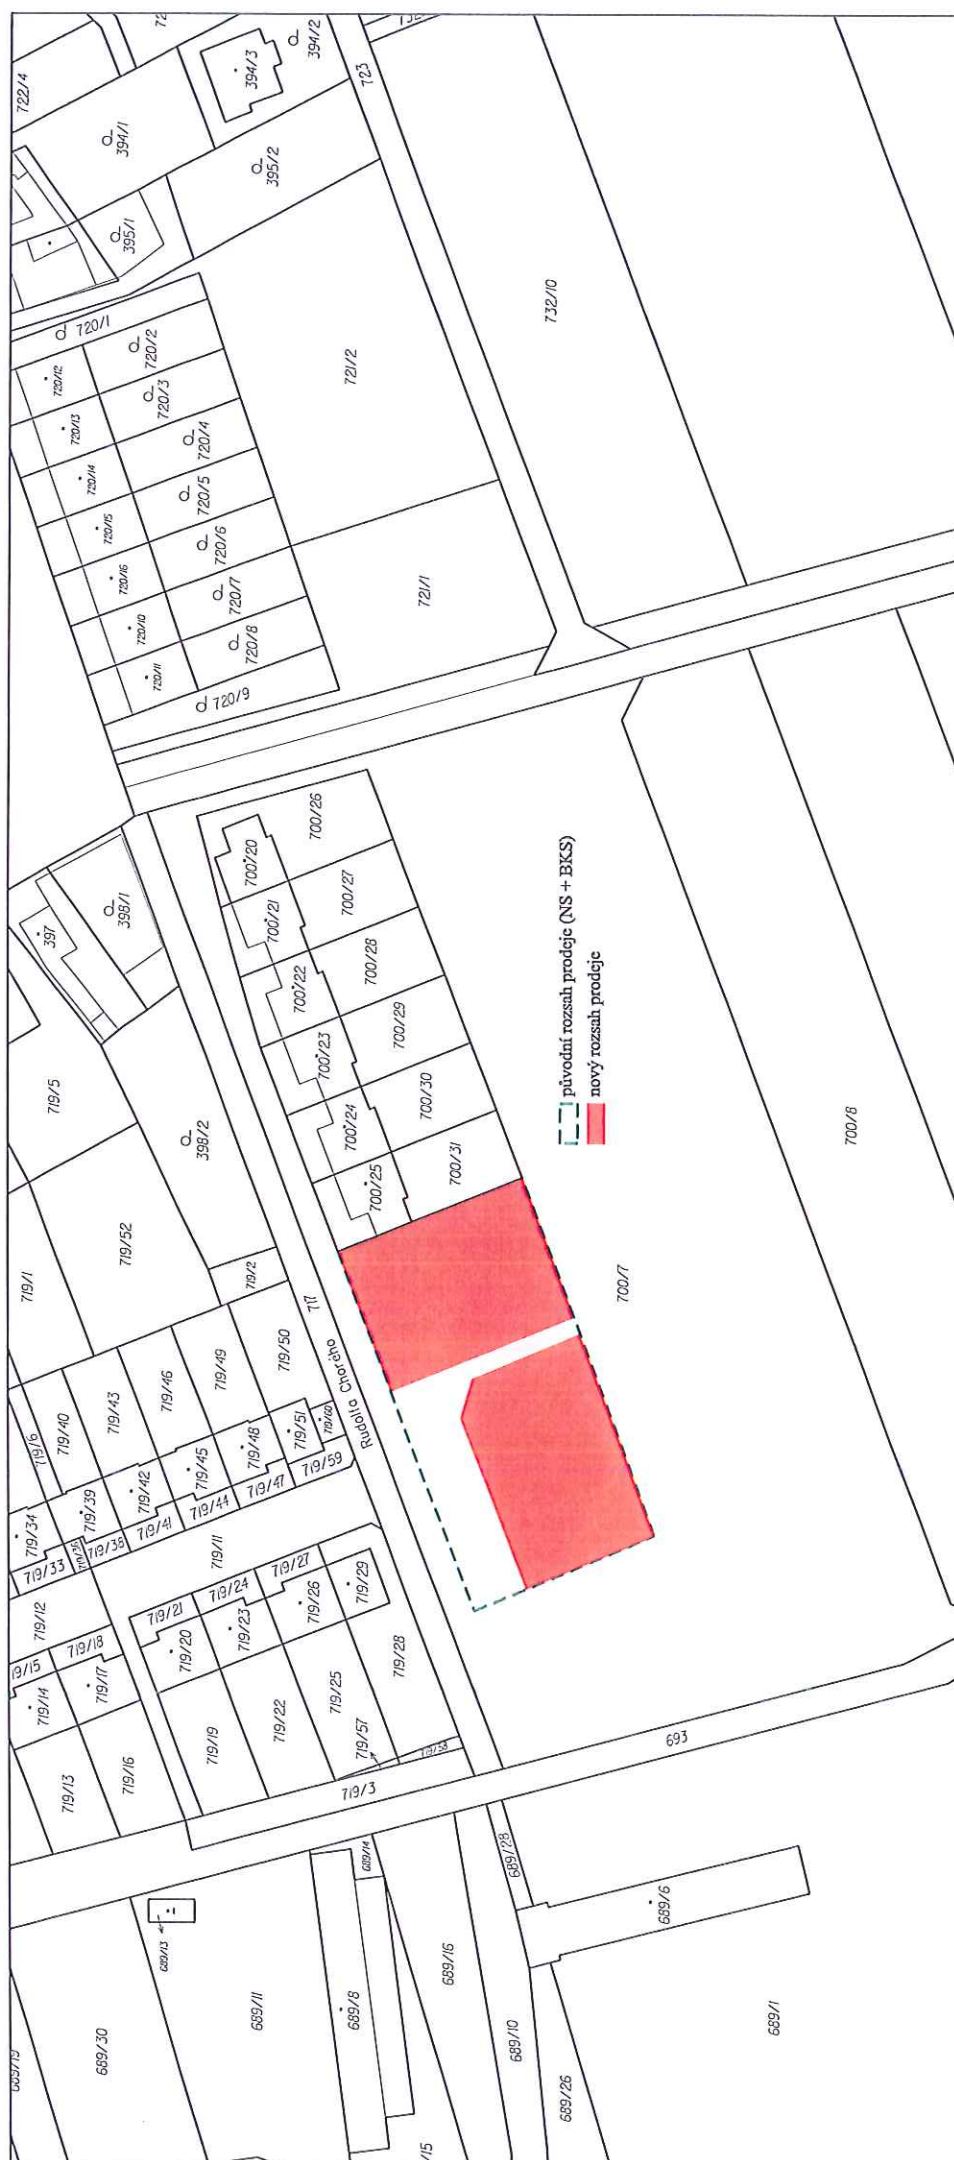


VÝKAZ DOSAVADNÍHO A NOVÉHO STAVU ÚDAJŮ KATASTRU NEMOVITOSTÍ

Dosavadní stav							Nový stav								
Označení pozemku parc. číslem	Výměra parcely		Druh pozemku	Označení pozemku parc. číslem	Výměra parcely		Druh pozemku	Typ stavby	Způsob využití	Způsob využití	Porovnání se stavem evidence právních vztahů				Označení dílu
	ha	m ²			Způsob využití	ha					m ²	Způsob využití	Díl přechází z pozemku označeného v katastru nemovitostí	Číslo listu vlastnictví	
700/7	1	13	13	orná půda	700/7	96	06	orná půda		0					
					700/37	8	71	orná půda		2	700/7		10001	8	71
					700/38	8	36	orná půda		2	700/7		10001	8	36
	1	13	13			1	13	13							
Druh věcného břemene: Dle listiny															
Oprávněný: Dle listiny															

GEOMETRICKÝ PLÁN pro rozdělení pozemku vyznačení věcného břemene	Geometrický plán ověřil úředně oprávněný zeměměřický inženýr:		Stejnopis ověřil úředně oprávněný zeměměřický inženýr:	
	Jméno, příjmení: Ing. Václav Janák		Jméno, příjmení:	
	Číslo položky seznamu úředně oprávněných zeměměřických inženýrů: 1191/1995		Číslo položky seznamu úředně oprávněných zeměměřických inženýrů:	
	Dne: 19.11.2014 Číslo: 1014/2014		Dne: Číslo:	
Náležitostní a přesnostní odpovídá právním předpisům.		Tento stejnopis odpovídá geometrickému plánu v elektronické podobě uloženému v dokumentaci katastrálního úřadu.		
Vyhotovitel: Ing. Václav Janák Tovární 41, 772 00 Olomouc IČO: 45237425		Katastrální úřad souhlasí s číslováním parcel.		Ověření stejnopisu geometrického plánu v listinné podobě.
Číslo plánu: 681-203/2014				
Okres: Olomouc				
Obec: Olomouc				
Kat. území: Nemilany				
Mapový list: OLOM 9-3/22				
Dosavadním vlastníkům pozemků byla poskytnuta možnost seznámit se v terénu s průběhem navrhovaných nových hranic, které byly označeny předpisovým způsobem dočasně kolíky, zář, sl.plotu				

2.54



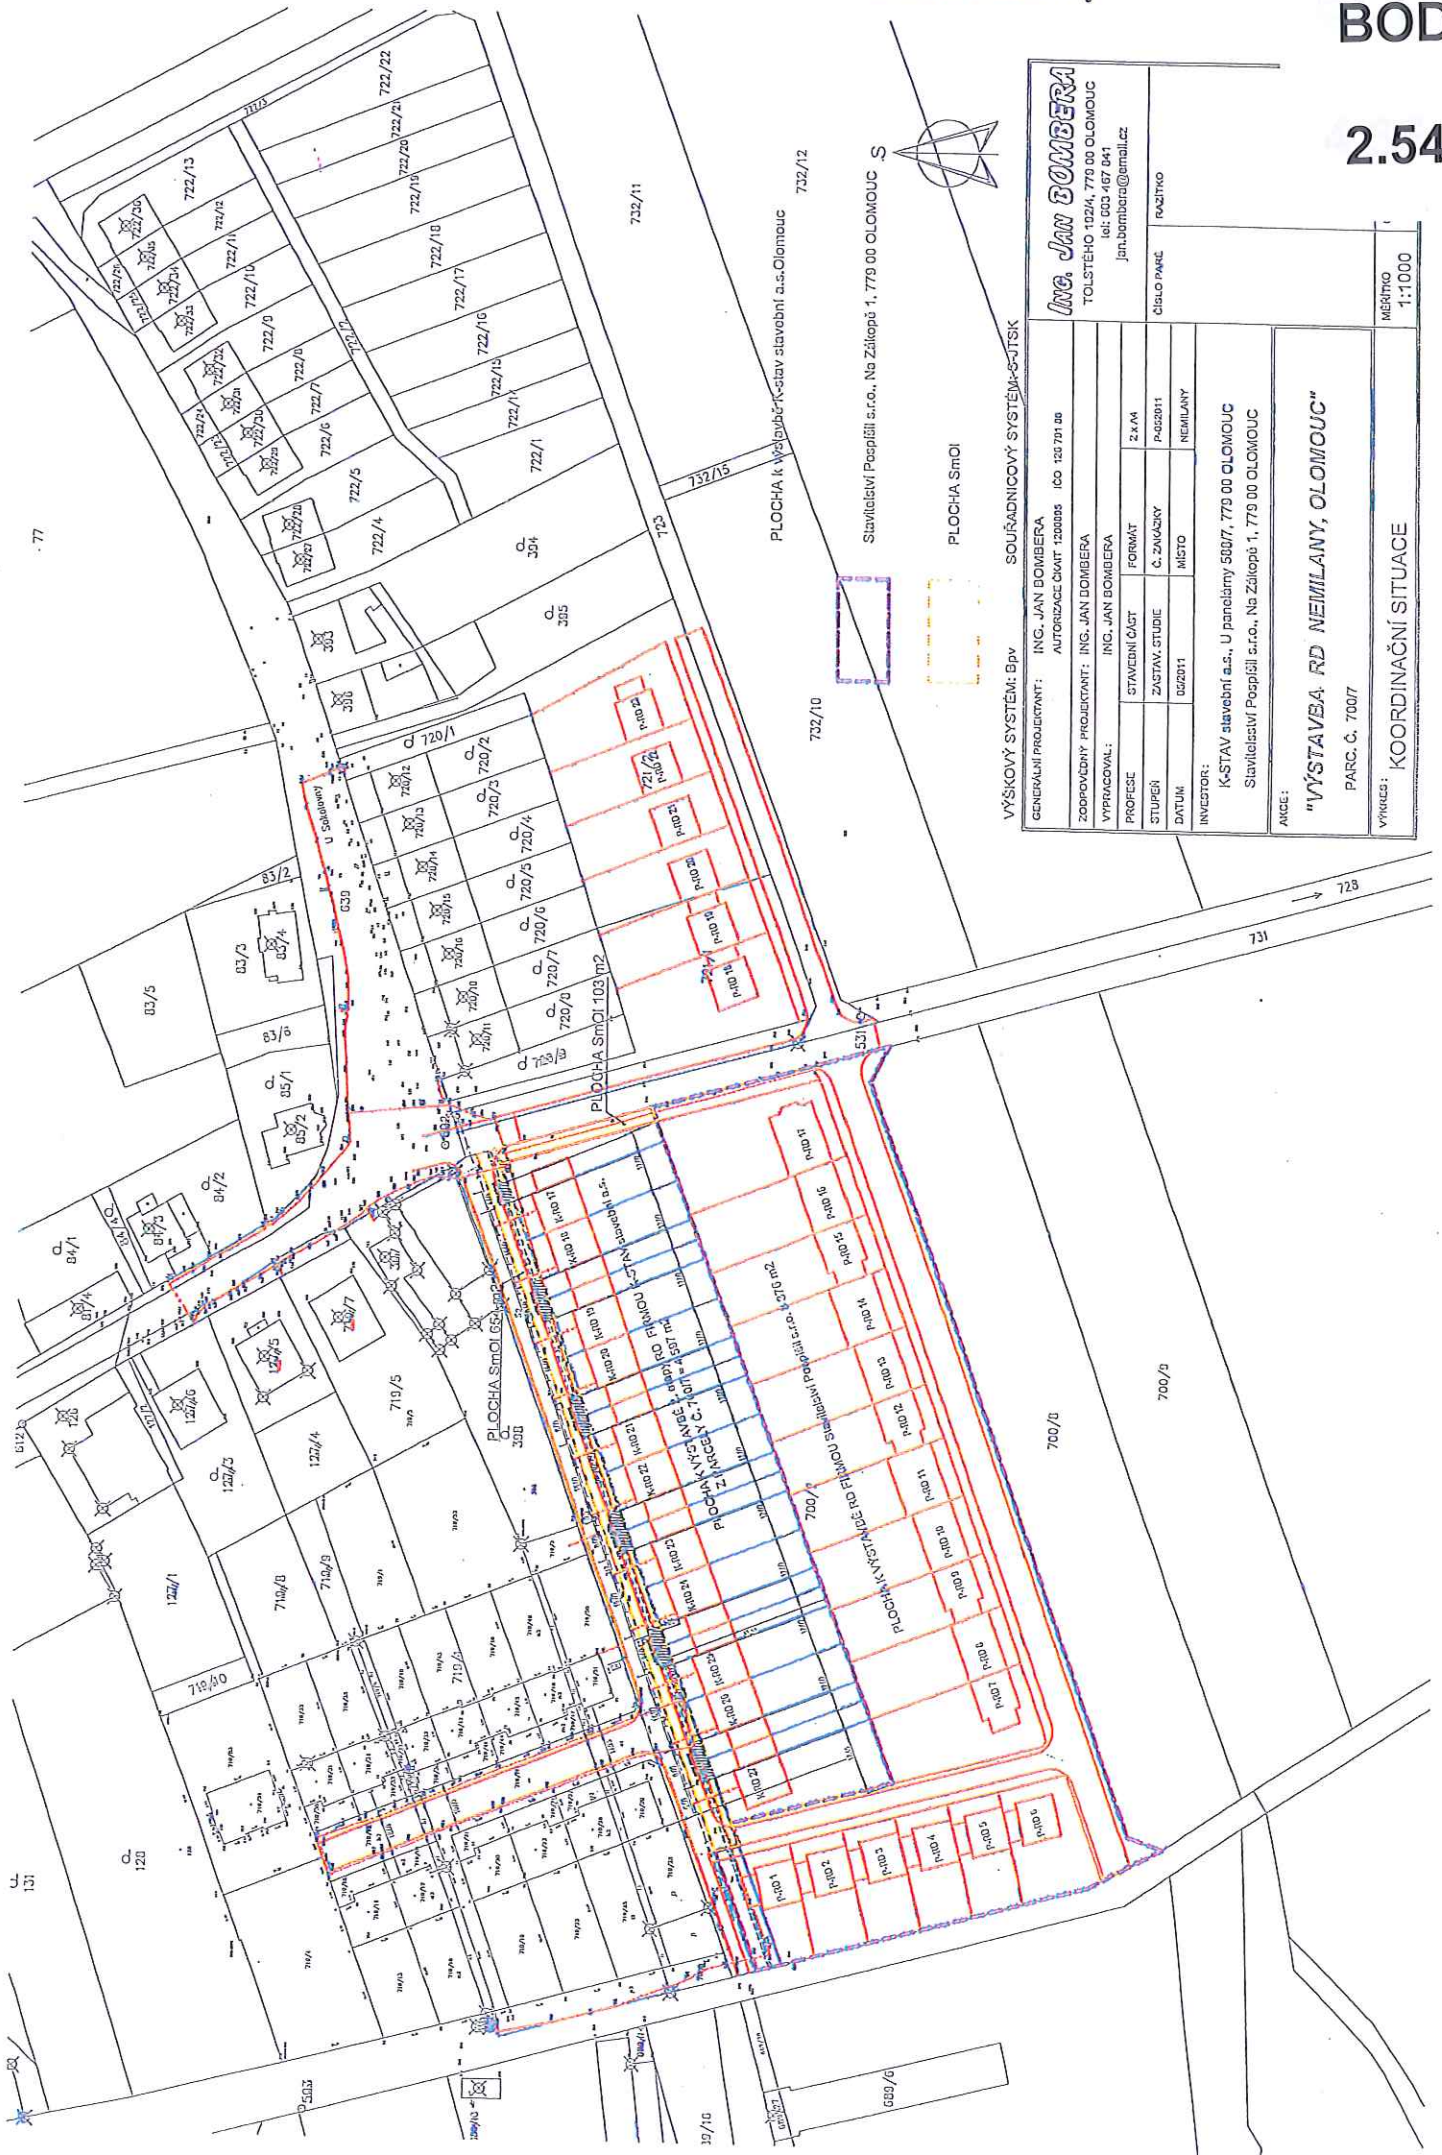

VÝŠKOVÝ SYSTÉM: BPV SOUŘADNICOVÝ SYSTÉM: SUTSK

ING. JAN DOMBERA TOLSTĚHO 102/4, 779 00 OLOMOUC tel: 602 467 841 jan.dombora@email.cz		ČÍSLO PARÉ RAZÍTKO	
GENERALNÍ PROJEKTANT: ING. JAN DOMBERA AUTORIZACE ČJAT 1300093 IČO 123 791 25	ZODPOVĚDNÝ PROJEKTANT: ING. JAN DOMBERA	PROFESSE STAVEBNÍ ČÁST STUPĚŇ DATUM 03/2011	FORMÁT Z x Y A4 P-62011 NEJILANY
INVEKTOŘ: K-STAV slavební a.s., U paneláry 500/7, 779 00 OLOMOUC Stavitelesství Pospíšil s.r.o., Na Zálkopě 1, 779 00 OLOMOUC		ANGE: "VÝSTAVEA, RD NEJILANY, OLOMOUC" PARC. Č. 700/7	
VÝKRES: KOORDINAČNÍ SITUACE		MĚŘÍTKO 1:1000	

LEGENDA:


	STÁVAJÍCÍ ZÁSTAVBA		CHODNÍK
	NOVÁ ZÁSTAVBA		ZÁMKOVÁ DLAŽDA /přirodní/
	OCHRANNÉ PÁSMO		PARKOVACÍ PLOCHY
	PLOT DRÁTĚNÝ		ZÁMKOVÁ DLAŽDA /přirodní/
			ZELENÉ PLOCHY
			PLOT ZDĚNÝ

LEGENDA INŽENÝRSKÝCH SÍTÍ:

	SILOVÉ VEDENÍ NN PODZEMNÍ		KANALIZACE JEDNOTNÁ
	PLYNOVOD NTL		VODOVOD
	SDĚLOVACÍ VEDENÍ PODZEMNÍ /optické propojení černo-černá-český třísňv/		

POZNÁMKA:

ZÁKRES PODZEMNÍCH VEDENÍ JE PROVEDEN ORIENTAČNĚ NA ZÁKLADĚ VYJÁDRĚNÍ SPRÁVCŮ SÍTÍ. PŘED ZAPOČÍTÍM ZEMNÍCH PRACÍ JE NUTNÉ VŠECHNY SÍŤE NECHAT VYTÝČIT. PRO SOUBĚH A KŘÍŽENÍ MUSÍ BÝT DODRŽENY Odstupové vzdálenosti dle ČSN 73 6005.

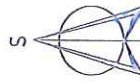

INDX	DATUM	POPIS ZMĚNY

±0,000 = 123,456 m.n.m.


VÝŠKOVÝ SYSTÉM: BpV

SOUŘADNICOVÝ SYSTÉM: S-JTSK

GENÉRALNÍ PROJEKTANT :	ING. JAN BOMBERA	ČÍSLO 123 791 06
ZODPOVĚDNÝ PROJEKTANT :	ING. JAN BOMBERA	AUTORIZACE ČÍSLO 1230095
VYPRACOVAL :	ING. JAN BOMBERA	
PROJEKT :	STAVBNÍ ÚST	FOURAT
STUPĚŇ :	ČP	ČÍSLO ZÁKAZNÍKY
DATUM :	08/2013	OBEC
INVESTOR :	K - stav stavební a.s., U Panělského 500/7, 772 00 OLDOHOUC	

AKCE :	"VÝSTAVBA RD NEMILANY, 2. etapa"
	na parc. č. 700/7 v k.ú. Nemilany
VÝKRES :	SITUACE PŘELOŽKY OPTICKÉHO KABELU
HOŠŤ :	1:



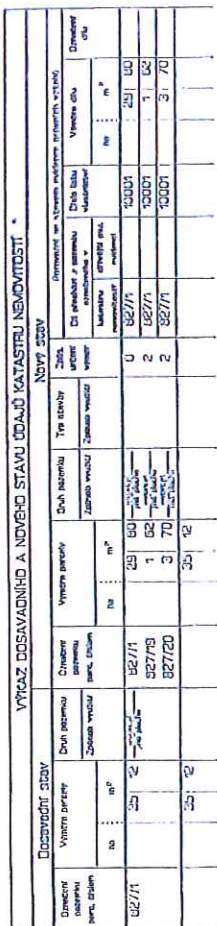

PODZEMNÁ ČÁSTÍ POZEMKU PAR. Č. 227/4 VE VLASTNICTVÍ SMOU
UZÁČENÝM KE ZMĚNĚ


BOD

2.55

Jiří Velart, Chválkovická 182, Olomouc, 772 00, IČO:71781269, tel.:732 861 653

Zaměření a výpočet plochy stavby zpevněné plochy

Akce: Zaměření a výpočet plochy stavby zpevněné plochy, k.ú.: Nová Ulice, p.č.827/1

Č.zakázky: 105/2014b

Kraj: Olomoucký

Obec: Olomouc

Katastrální území: Nová Ulice

Souřadnicový systém: JTSK

Dne 19.11.2014 bylo na žádost Statutárního města Olomouc, Horní náměstí 583, 779 11 Olomouc, provedeno Jiřím Velartem, Chválkovická 182, Olomouc, IČO :71781269 polohové zaměření stávajícího stavu plochy stavby zpevněné plochy parkoviště před budovou Českomoravské myslivecké jednoty na p.č.827/1 v k.ú.: Nová Ulice a následný výpočet plochy zpevněné plochy.

Geodetickým polohovým základem byl trigonometrický bod č. 93523-211, bod PBPP č. 508 (k.ú.: Nová Ulice) převzaté z dokumentace katastrálního úřadu pro Olomoucký kraj, katastrální pracoviště Olomouc a měřických bodů č.2061-4001, 2061-4002 určené metodou GNSS.

Zaměření bylo provedeno metodou polárního strojem SOKKIA 530RK z měřických bodů č. 2061-4001, 2061-4002.

Vypočtené výměry dílů na jednotlivých parcelách


Díl	parcelní číslo	výměra (m ²)
a	827/1	693

S E Z N A M S O U Ř A D N Í C

Souřadnicový systém: S-JTSK			
== ČÍSLO BODU	==== Y =====	X =====	pozn.=====
5	547672.77	1120651.28	
6	547675.02	1120656.84	
11	547678.95	1120666.58	
14	547689.10	1120644.16	
17	547678.18	1120648.95	
18	547678.97	1120649.15	
508	547724.04	1120760.61	PBPP
7890362	547698.68	1120688.99	
19290004	547692.79	1120644.34	
19290005	547697.46	1120662.65	
19290006	547706.03	1120687.45	
19290007	547703.75	1120688.99	
19290008	547701.78	1120688.66	
19290009	547699.79	1120688.68	
19290018	547679.90	1120649.27	
19290019	547681.94	1120649.26	
19290020	547683.88	1120648.75	
19290021	547689.50	1120646.32	
20610001	547691.33	1120661.24	
20610004	547687.18	1120651.60	
20610009	547687.83	1120651.86	
20610010	547691.60	1120660.58	
20610012	547692.38	1120641.75	
20610013	547690.48	1120643.30	
20610020	547687.56	1120651.60	
20610021	547691.59	1120660.99	
20614001	547687.53	1120685.76	GNSS
20614002	547710.43	1120685.17	GNSS
000935232110	546281.78	1121140.14	

Použité geodetické metody a pomůcky zaručují dosažení 3. Třídy přesnosti mapování dle ČSN 013410. Všechny podklady a výpočty zůstávají u dodavatele.

2.55

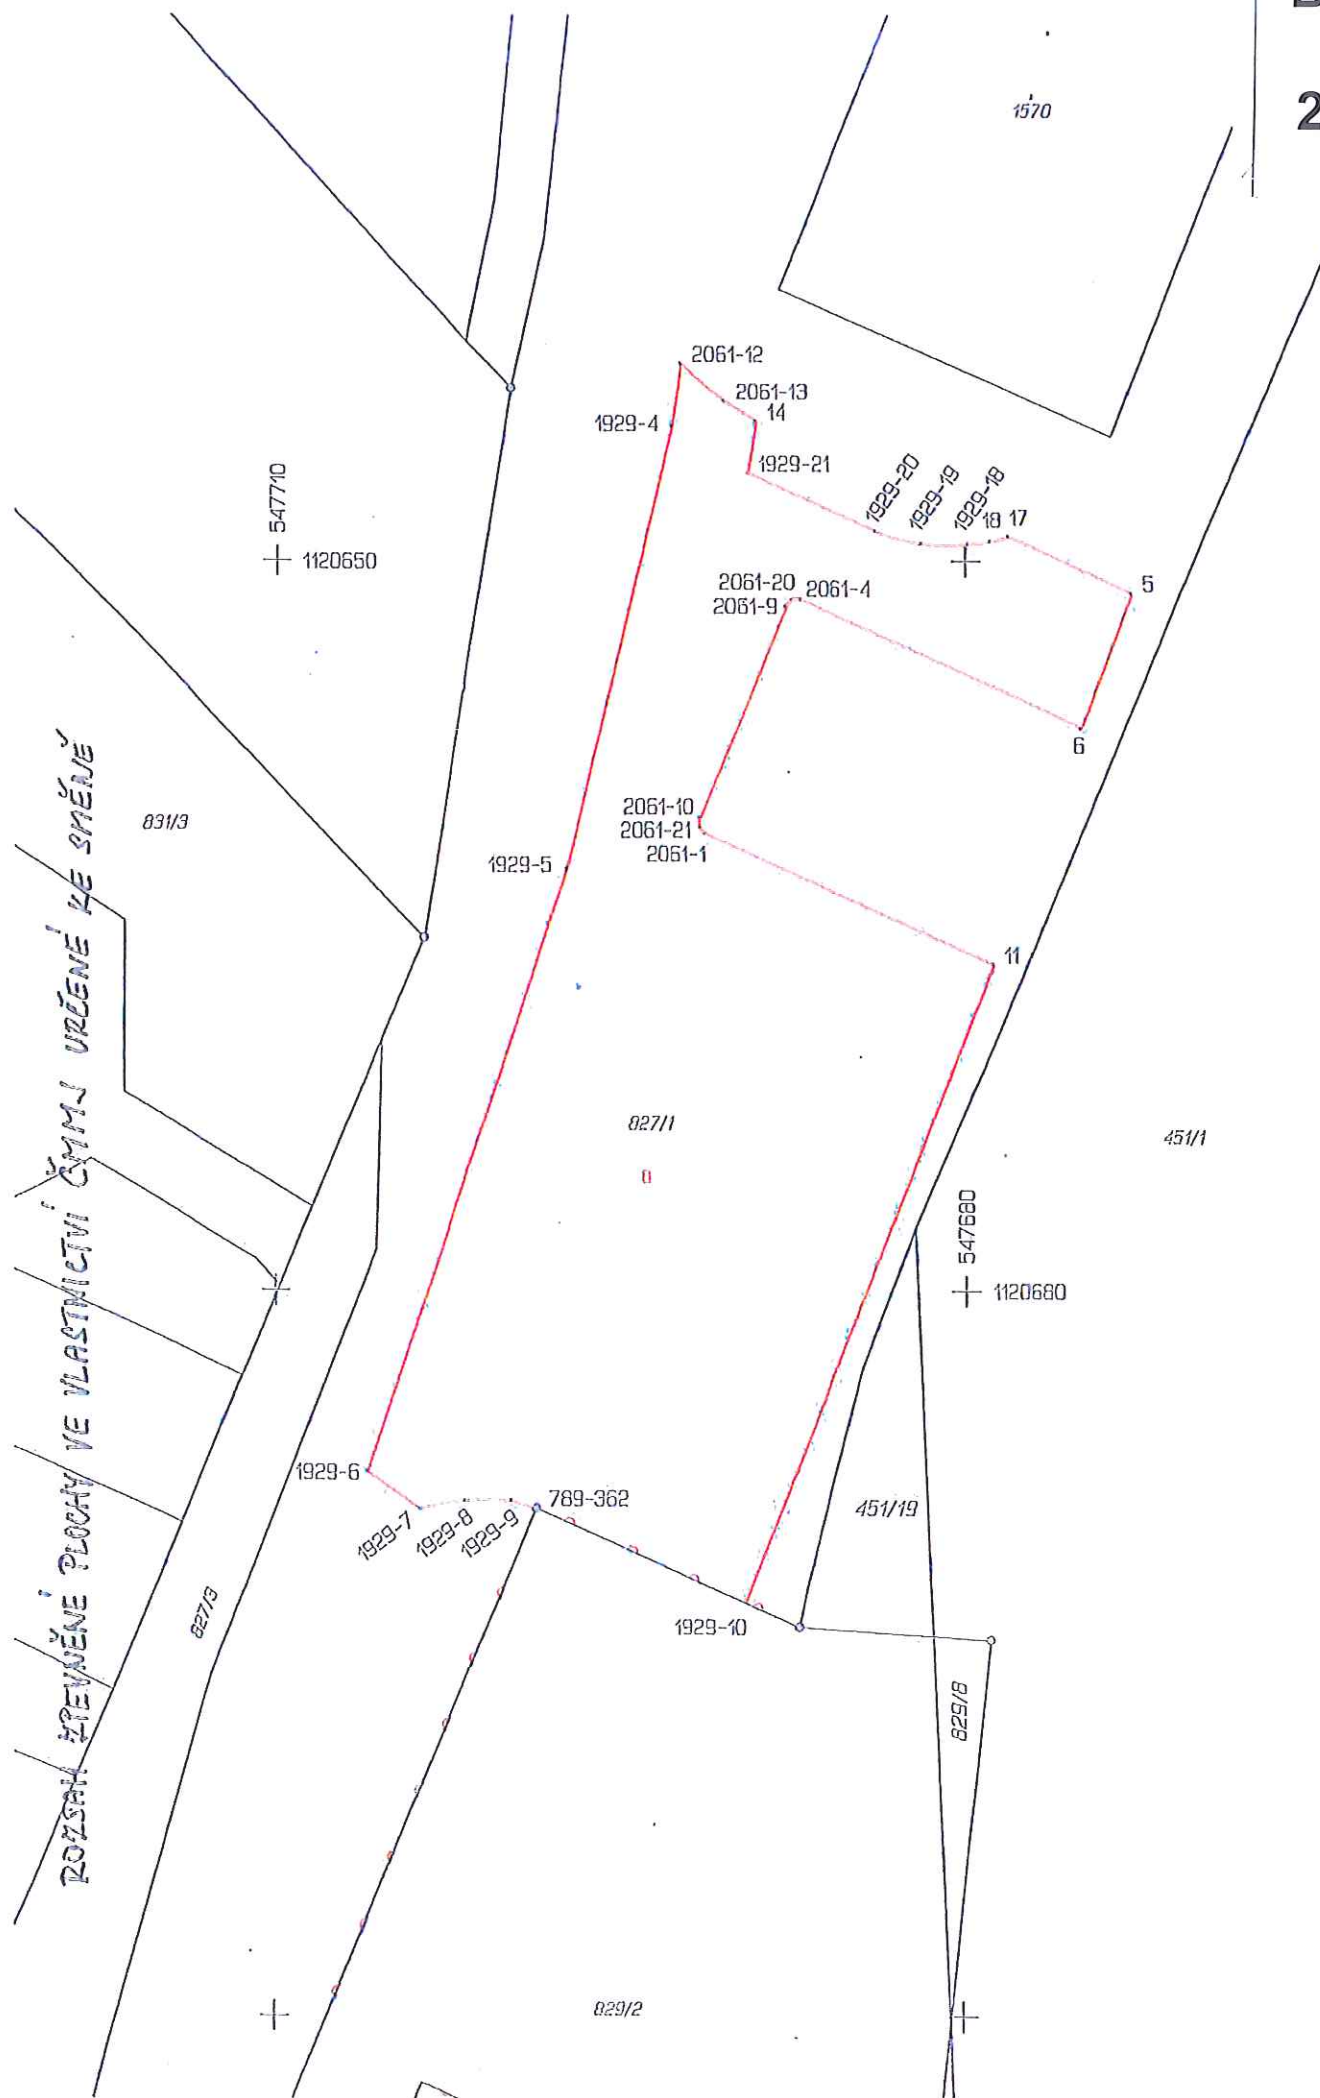

2.56



LEGENDA STÁVAJÍCÍCH SÍTÍ

- JEDNOTNÁ KANALIZACE
- VODOVOD
- NTL PLYNOVOD
- NN
- KABELOVÉ VEDENÍ O2

LEGENDA


- MAJETKOVÉ HRANICE DLE KN
- ZAMĚŘENÍ STÁVAJÍCÍHO STAVU
- STAVBA OLOMOUČ, ŠIBENÍK - SAMOSTATNÁ DŮR
- SO 101 KOMUNIKACE A ZPEVNĚNÉ PLOCHY
- ROZŠÍŘENÍ VOZOVKY - ASFALTOVÁ NETUHÁ VOZOVKA
- SO 101 KOMUNIKACE A ZPEVNĚNÉ PLOCHY
- CHODNÍK - DLAŽBA 40/40
- SO 101 KOMUNIKACE A ZPEVNĚNÉ PLOCHY
- OZELENĚNÍ - ORNICE A ZATRAVNĚNÍ
- SO 401 PŘELOŽKA VO
- PŘELOŽKA ZÁVĚSU TRAKČNÍHO VEDENÍ
- SO 502 PŘELOŽKA NTL PLYNOVODU

nůvek stavby			
TŘÍDA MÍRU - ÚPRAVA PRO ODBOČENÍ			
místo stavby			
k.ú. Nová ulice			
stupeň dokumentace			
PROJEKTOVÁ DOKUMENTACE PRO ÚZEMNÍ ŘÍZENÍ			
záměrník / objednatel			
Jaroslav Trešňák - Horava Krupská 33/20, 415 01 Teplice IČ: 25403087			
projektant / zhotovitel			
 ALFAPROJEKT OLOMOUČ a.s. Týlova 4, 772 00 Olomouc IČ: 25849280			
číslo zakázky :		8-010/111/00	
manažer projektu :		ing. František Babica	
architekt :		ing. arch. Pavel Váňa ing. arch. Iveta Gerhard	
hlavní inženýr projektu :		ing. Petr Staněk	

zpracovatel předložené části projektové dokumentace		razítka / podpis		firma	
zodpovědný projektant					
ing. Jiří Záluskal					
vypracoval		kontroloval			
ing. Petr Staněk		ing. Petr Staněk			
číslo					
FOT		A4		D4	
zpráva / výkres				ozr	


BOD

2.56

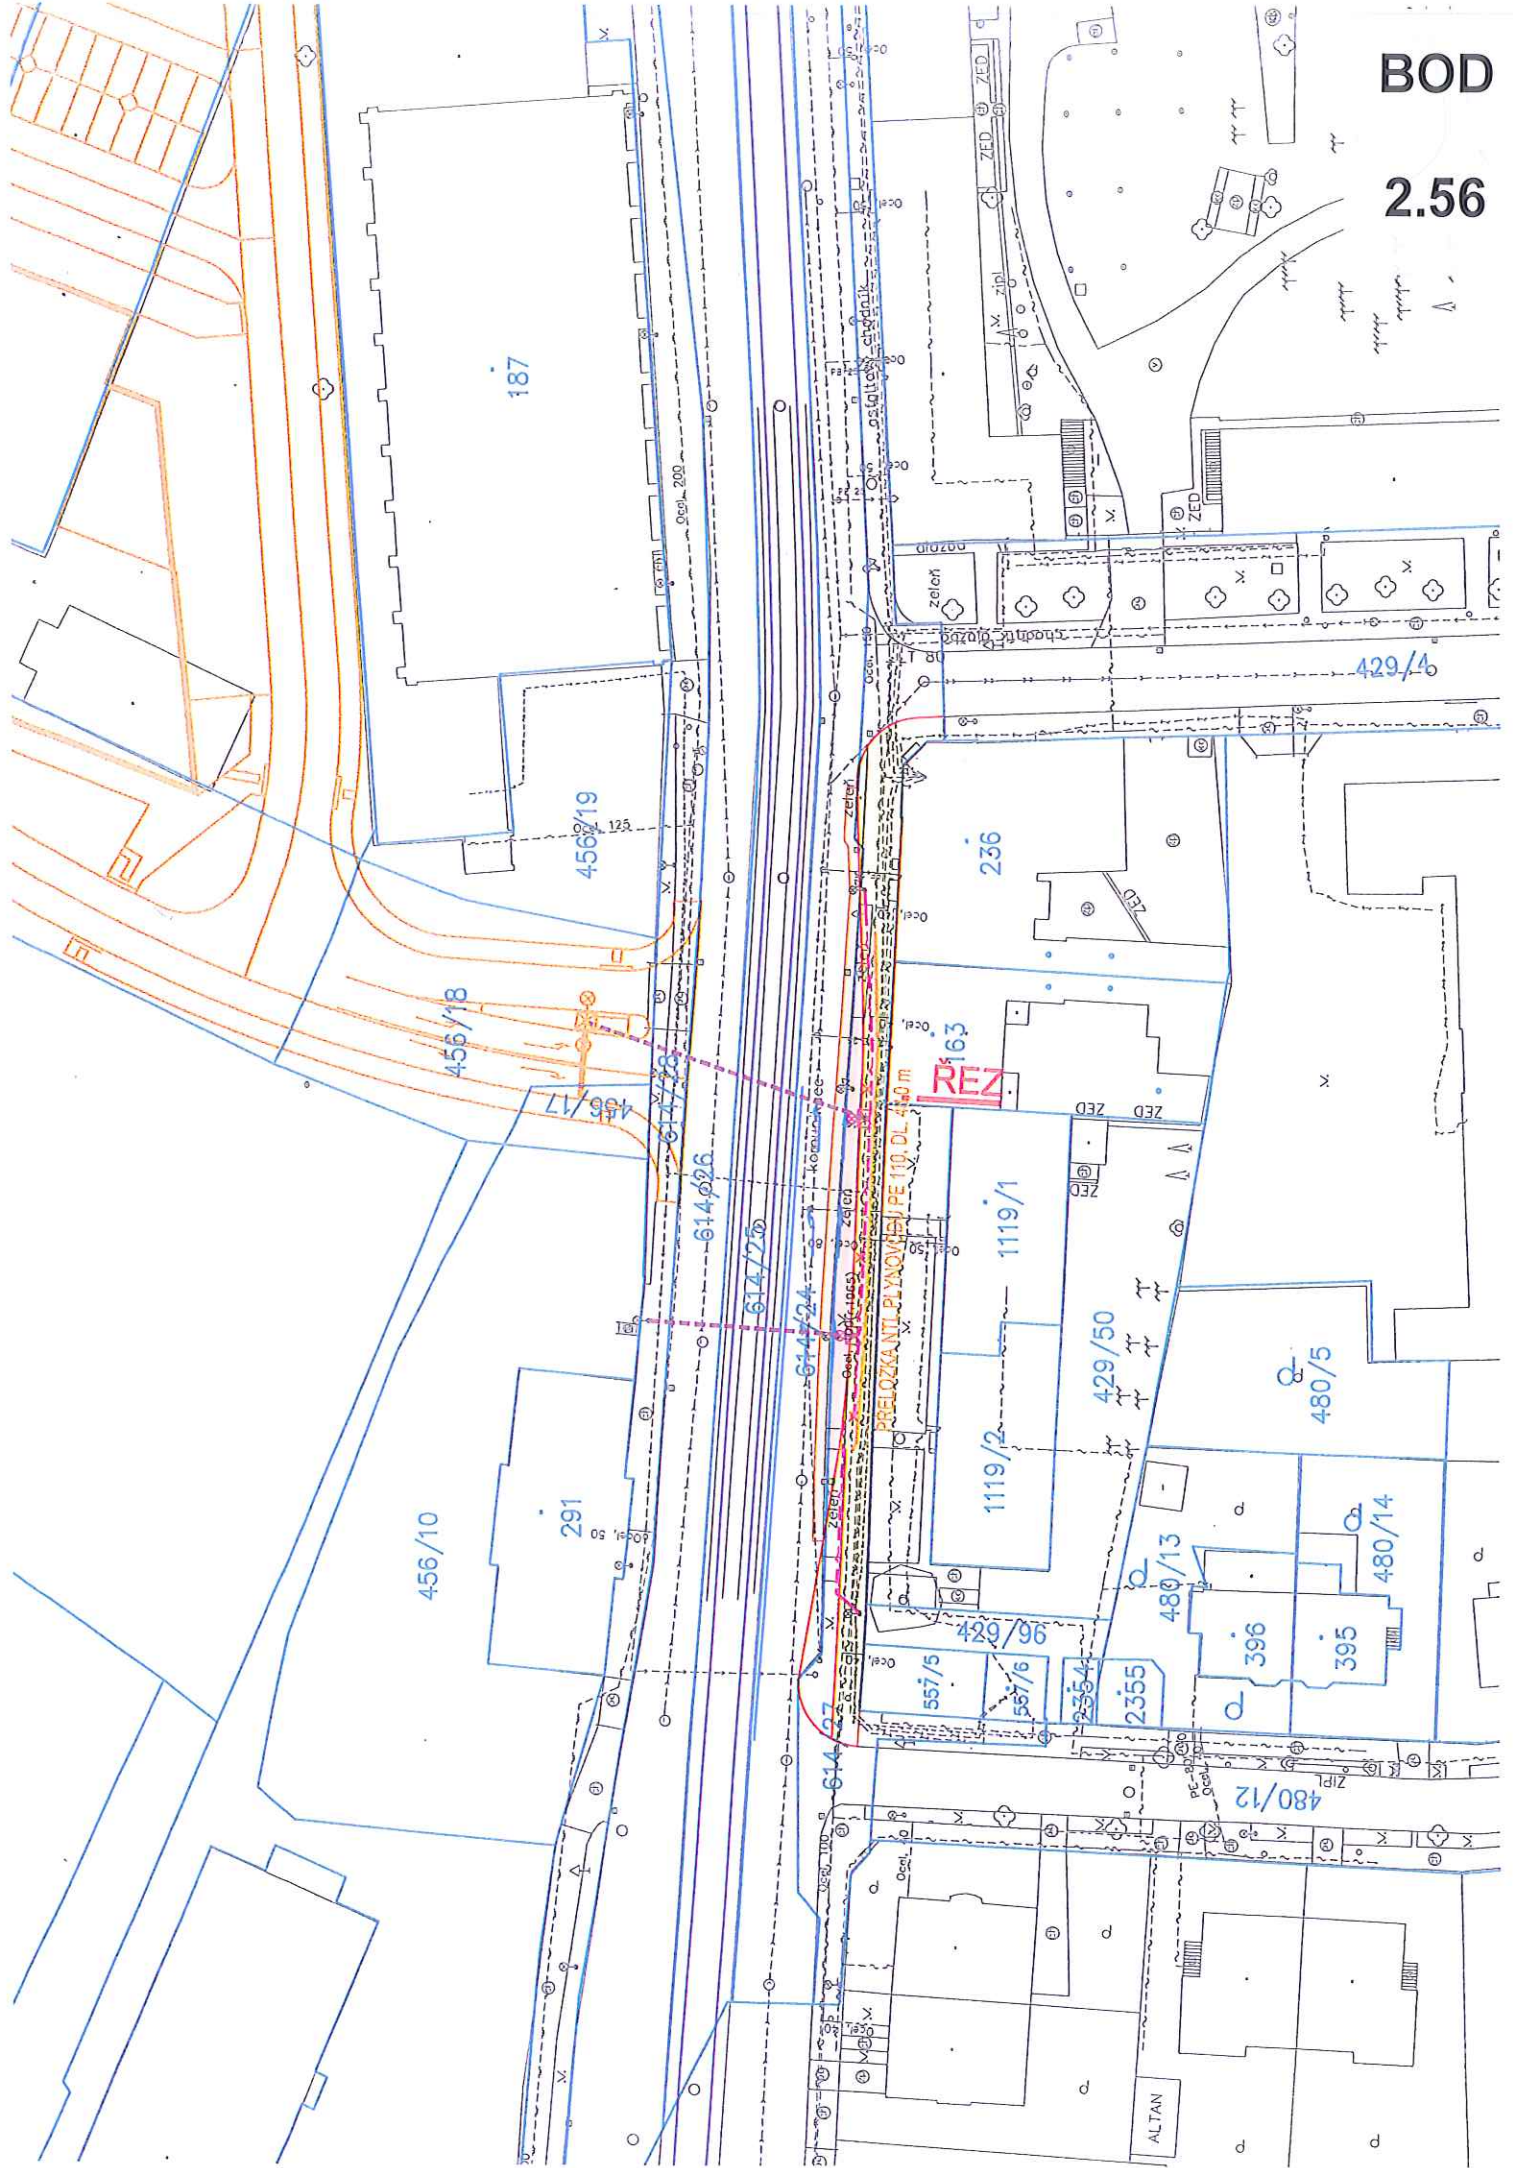

BOD

2.57

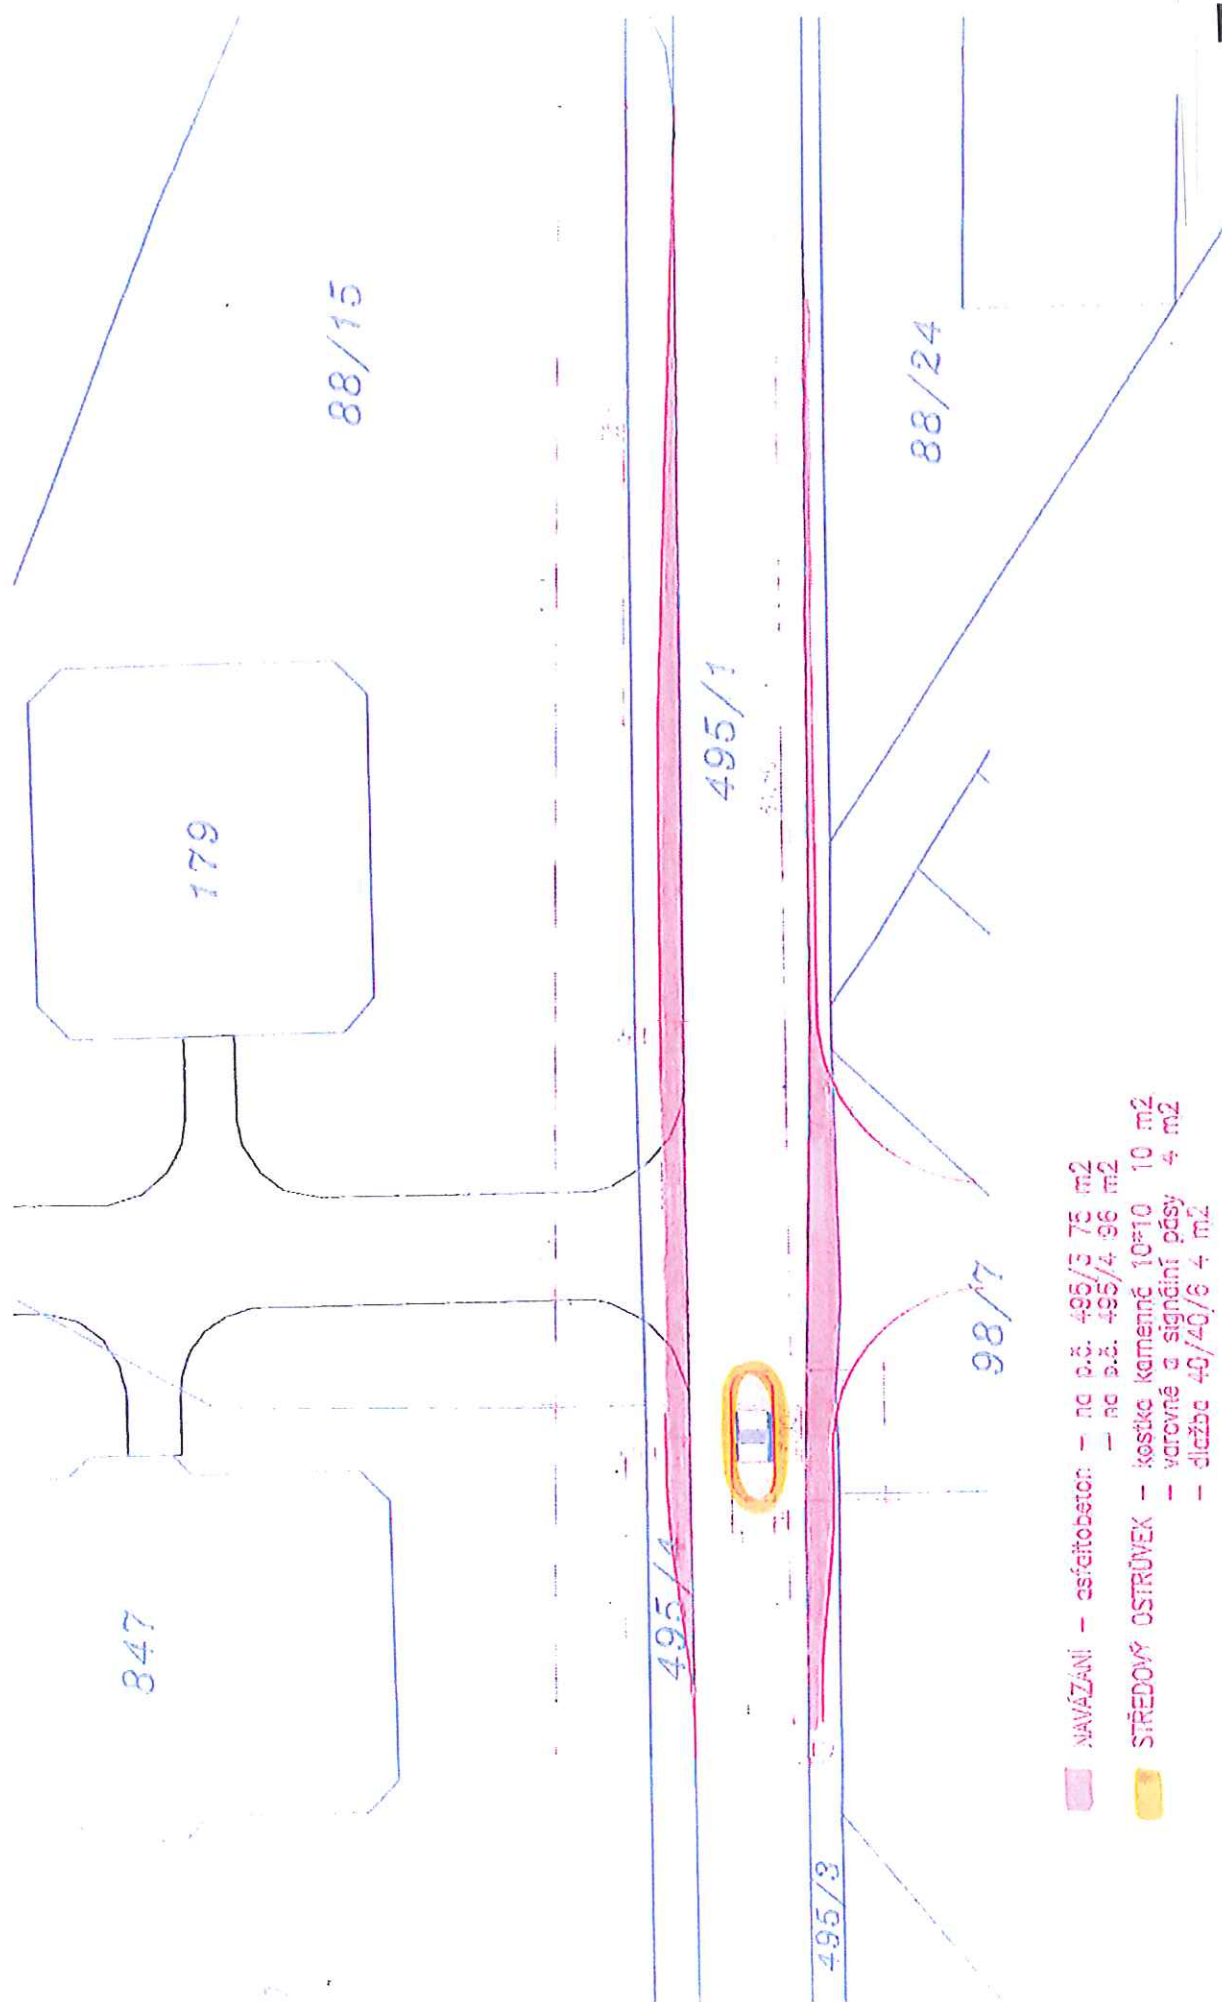


BOD

2.59




2.60

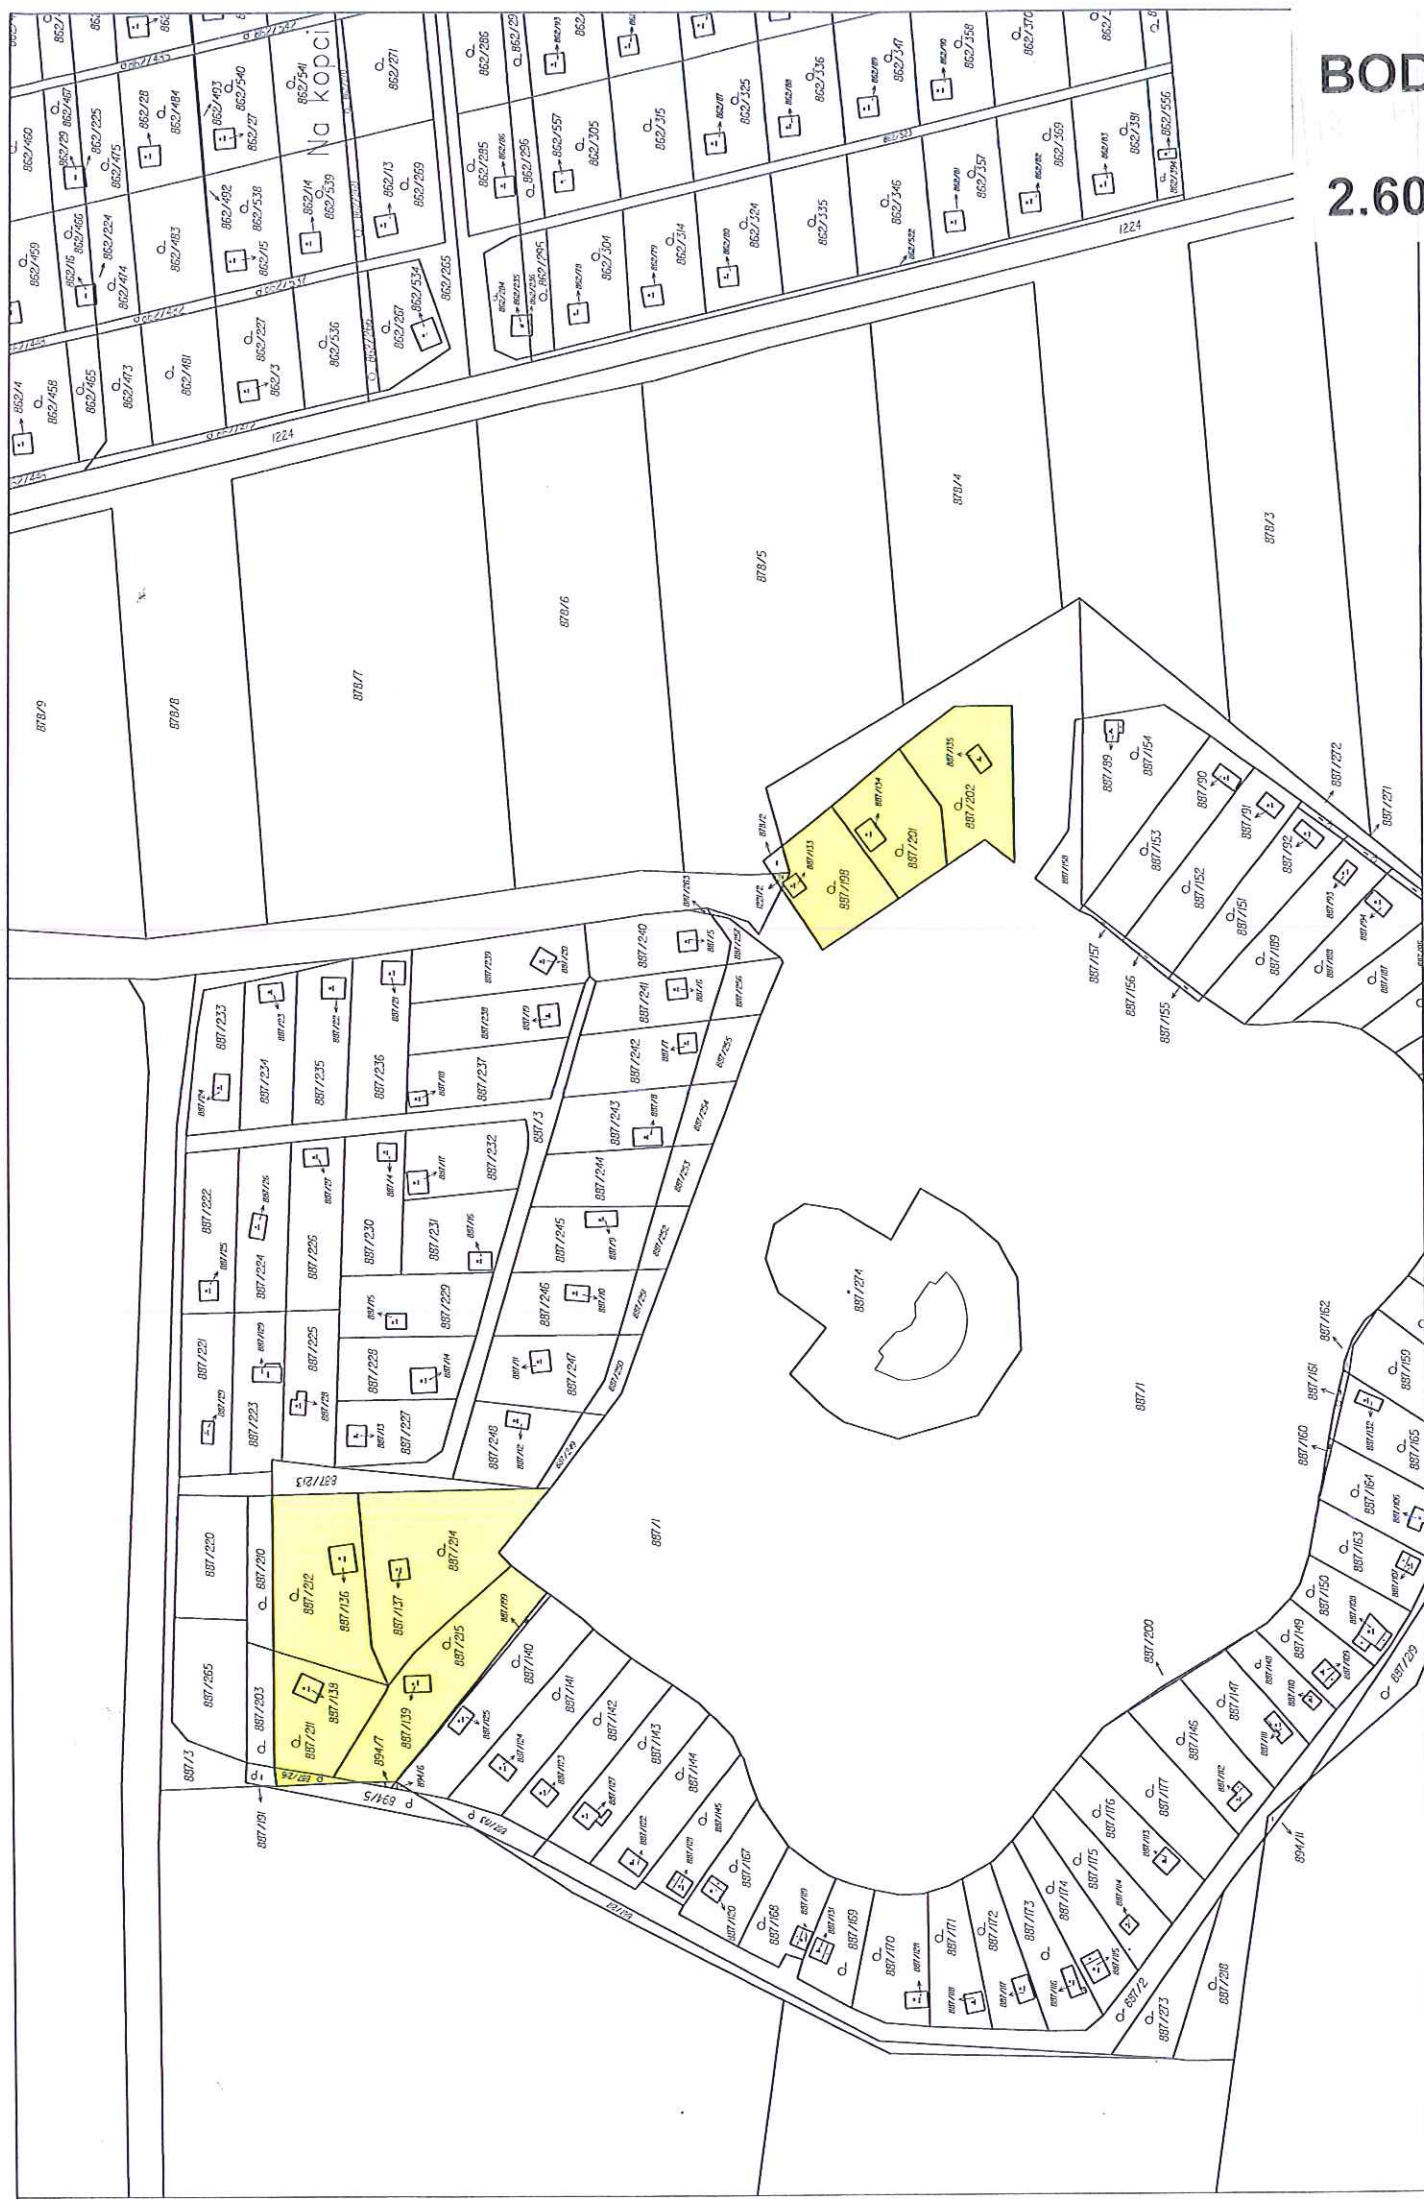


BOD

2.61

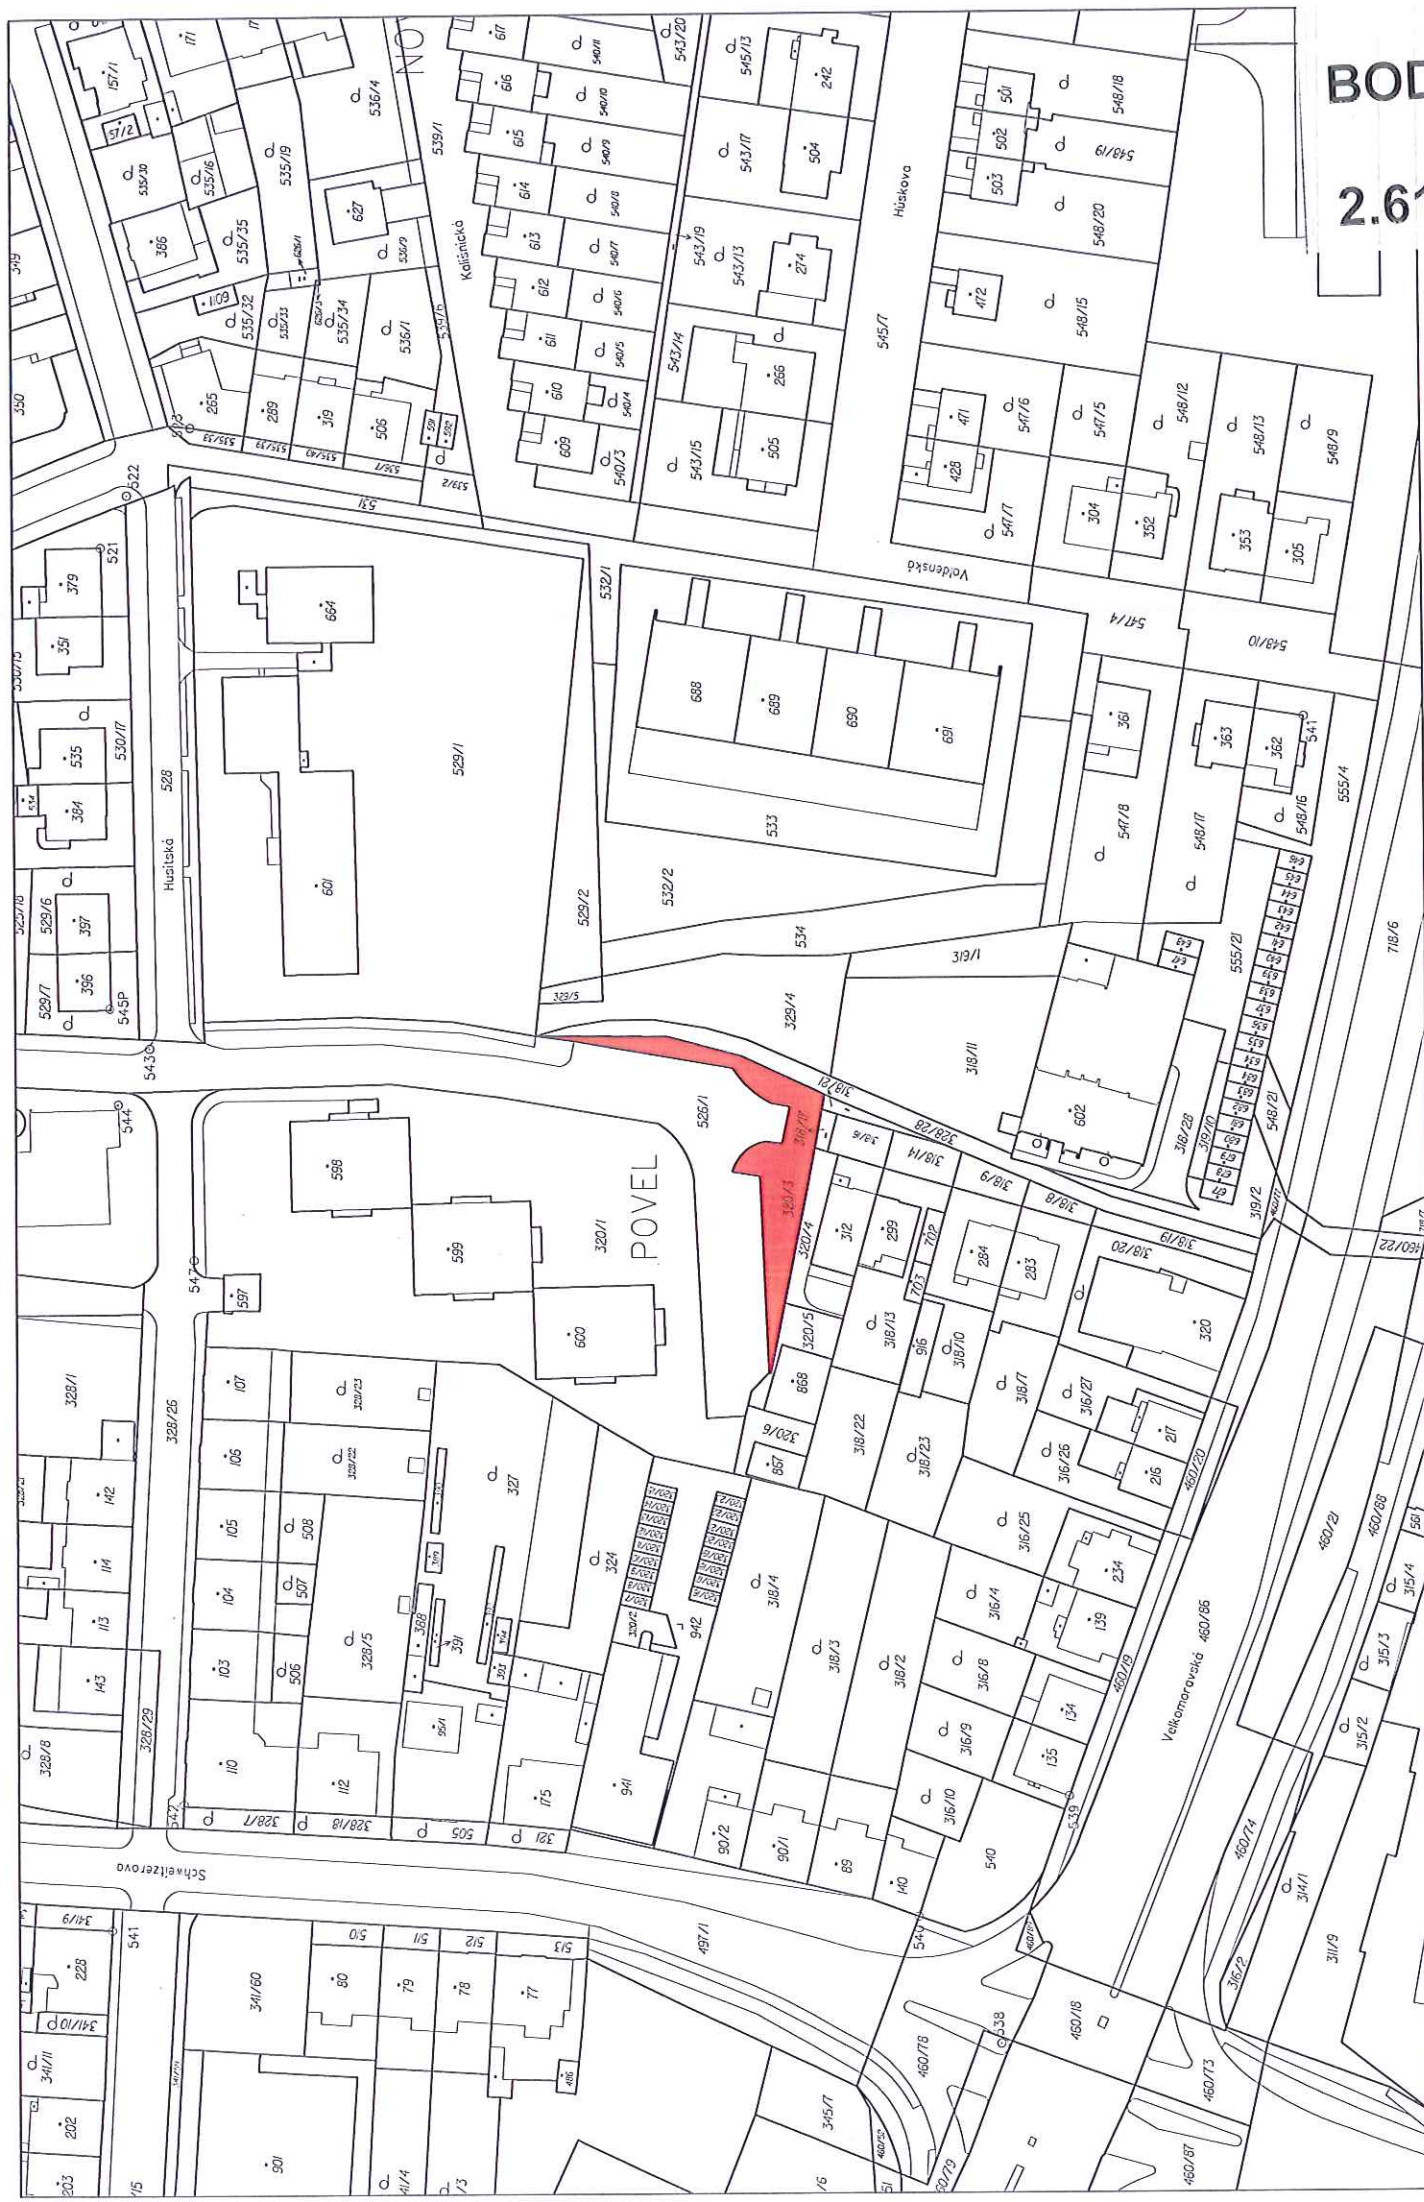

2.61



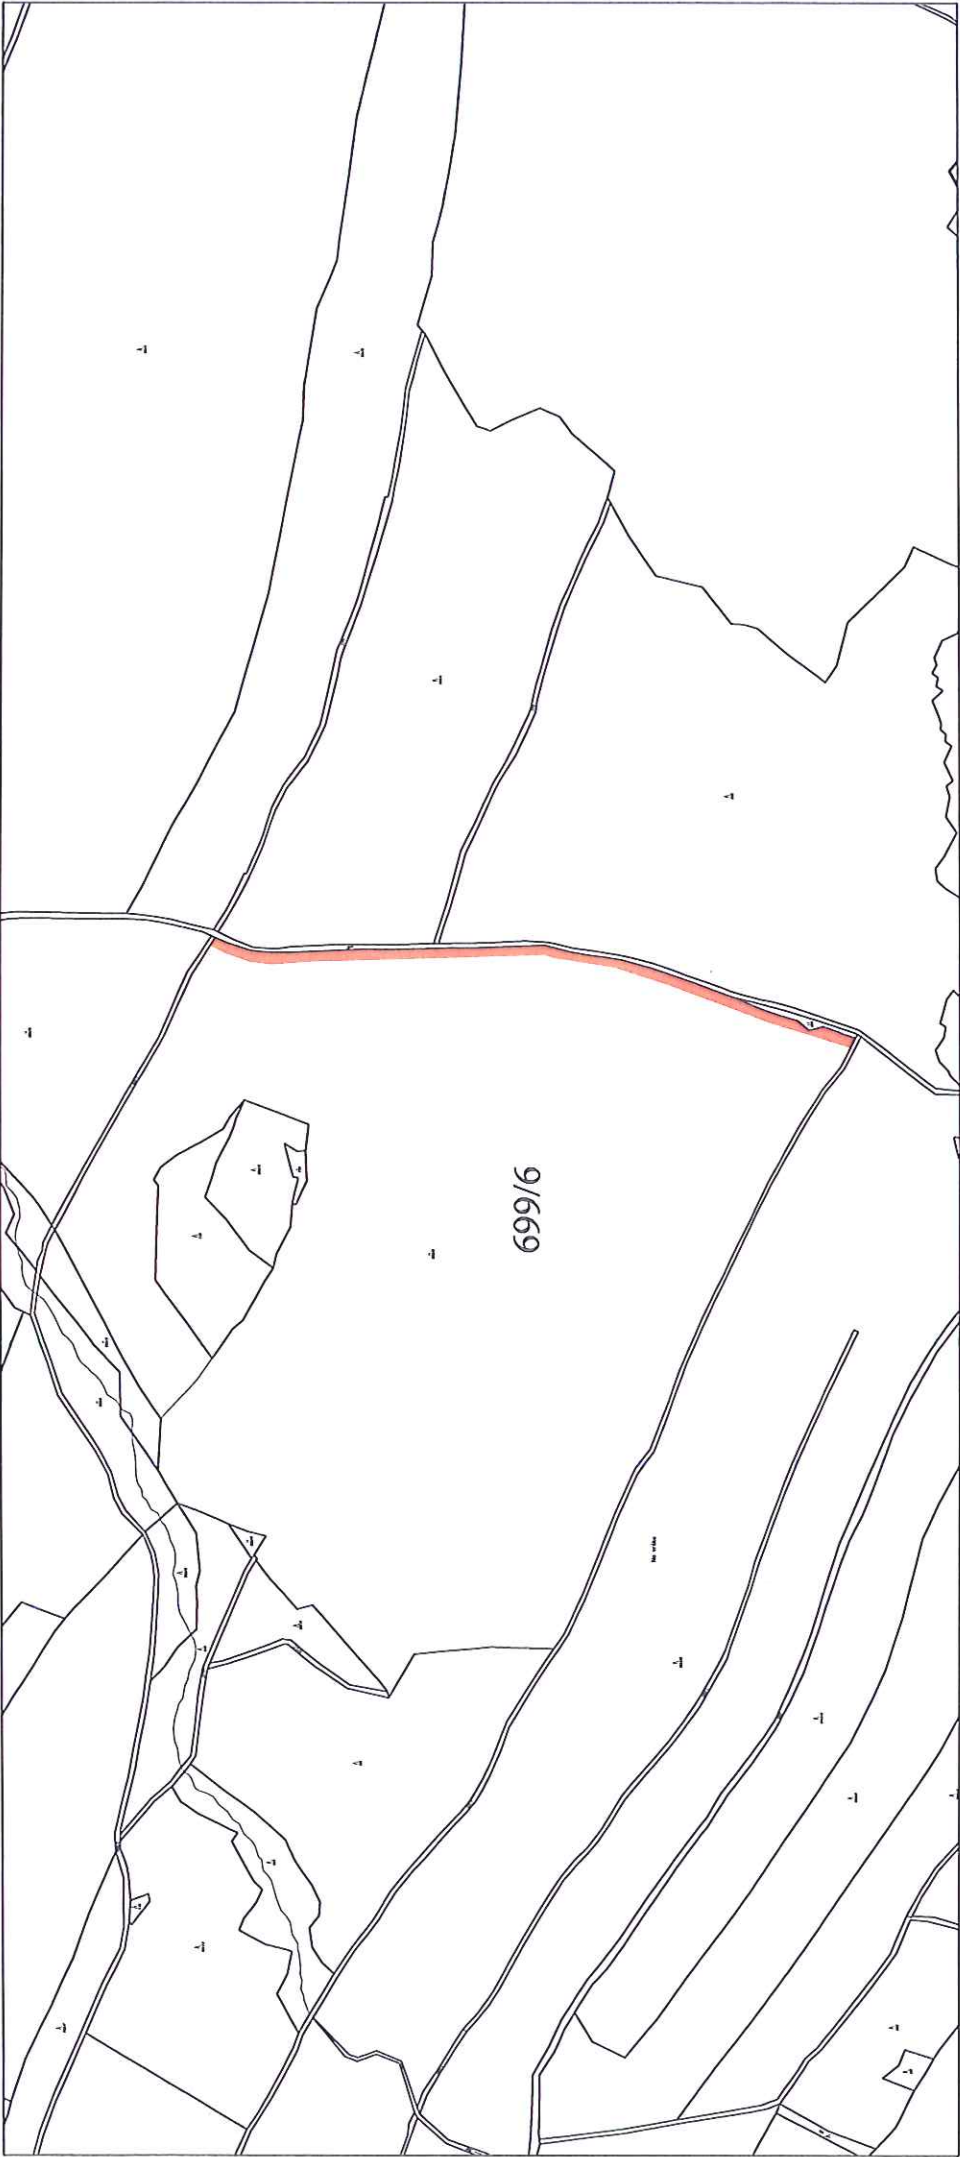

BOD

2.63



LEGENDA


- VODOVOD - VÝTLAK ZE STUDNY
- DESTOVÁ KANALIZACE
- SPLAŠKOVÁ KANALIZACE - TLAKOVÁ
- PLYNOVOD
- KABEL ELEKTRO NN
- SDELOVACÍ KABEL
- KABEL VEŘEJNEHO OSVĚTLENÍ
- DRATĚNÝ PLOT $V=1,8\text{ M}$
- BETONOVÝ PLOT S OCELOVOU VÝPLNÍ $V=1,6\text{ M}$
- RD - RODINNÝ DŮM, ZAST. PLOCHA $162,9\text{ M}^2$
- G - GARÁŽ, ZASTAVENÁ PLOCHA $45,5\text{ M}^2$
- PS+RE - PŘÍPOJKOVÁ + ELEKTROMĚROVÁ SKŘÍŇ
- ELEKTRO NN
- ST - KOPANÁ STUDNA
- VJ - VSAKOVACÍ JÍMKY
- SJ - SJEZD Z KOMUNIKACE
- ÚO - DOČASNÉ UVRATOVÉ OBRATISTĚ
- PH - PODZEMNÍ HYDRANT


S





±0,000 = +0,400 NAD STÁVAJÍCÍ TERÉN

PROJEKTANT	ING. DANIEL ŠMEHLÍK	INVESTOR	MUDR. CHANTAL KOŽÁKOVÁ, ANTONÍN LUDVÍK	FORMÁT	A3
MÍSTO STAVBY	OLONOUČ - CHVÁLKOVICE			DATUM	
				STUPEŇ	
				MERITK	1:40
RODINNÝ DŮM VČ. MÍSTNÍ KOMUNIKACE, PRODLOUŽENÍ KANALIZACE, PRODLOUŽENÍ VODOVODU, PRODLOUŽENÍ NN ELEKTRO, GARÁŽE, ALTÁNU, VSAKOVACÍ JÍMKY, STUDNY A OPLCENÍ				SITUACE	

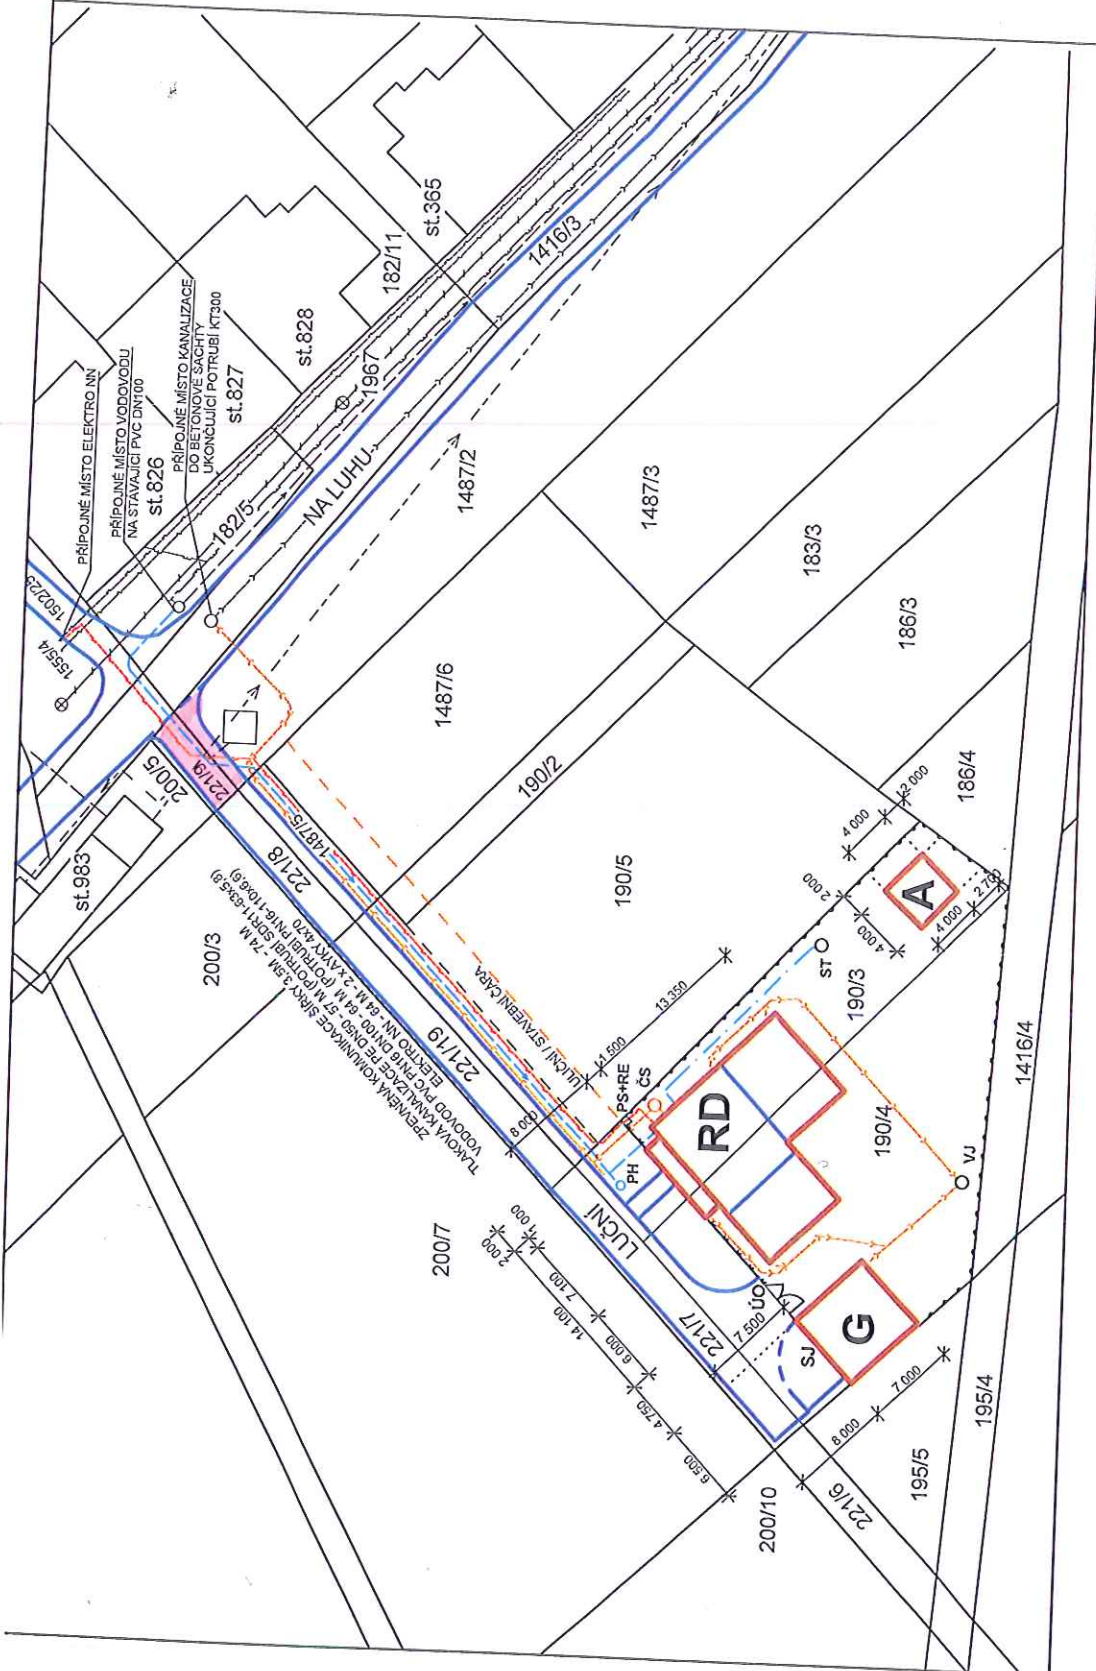

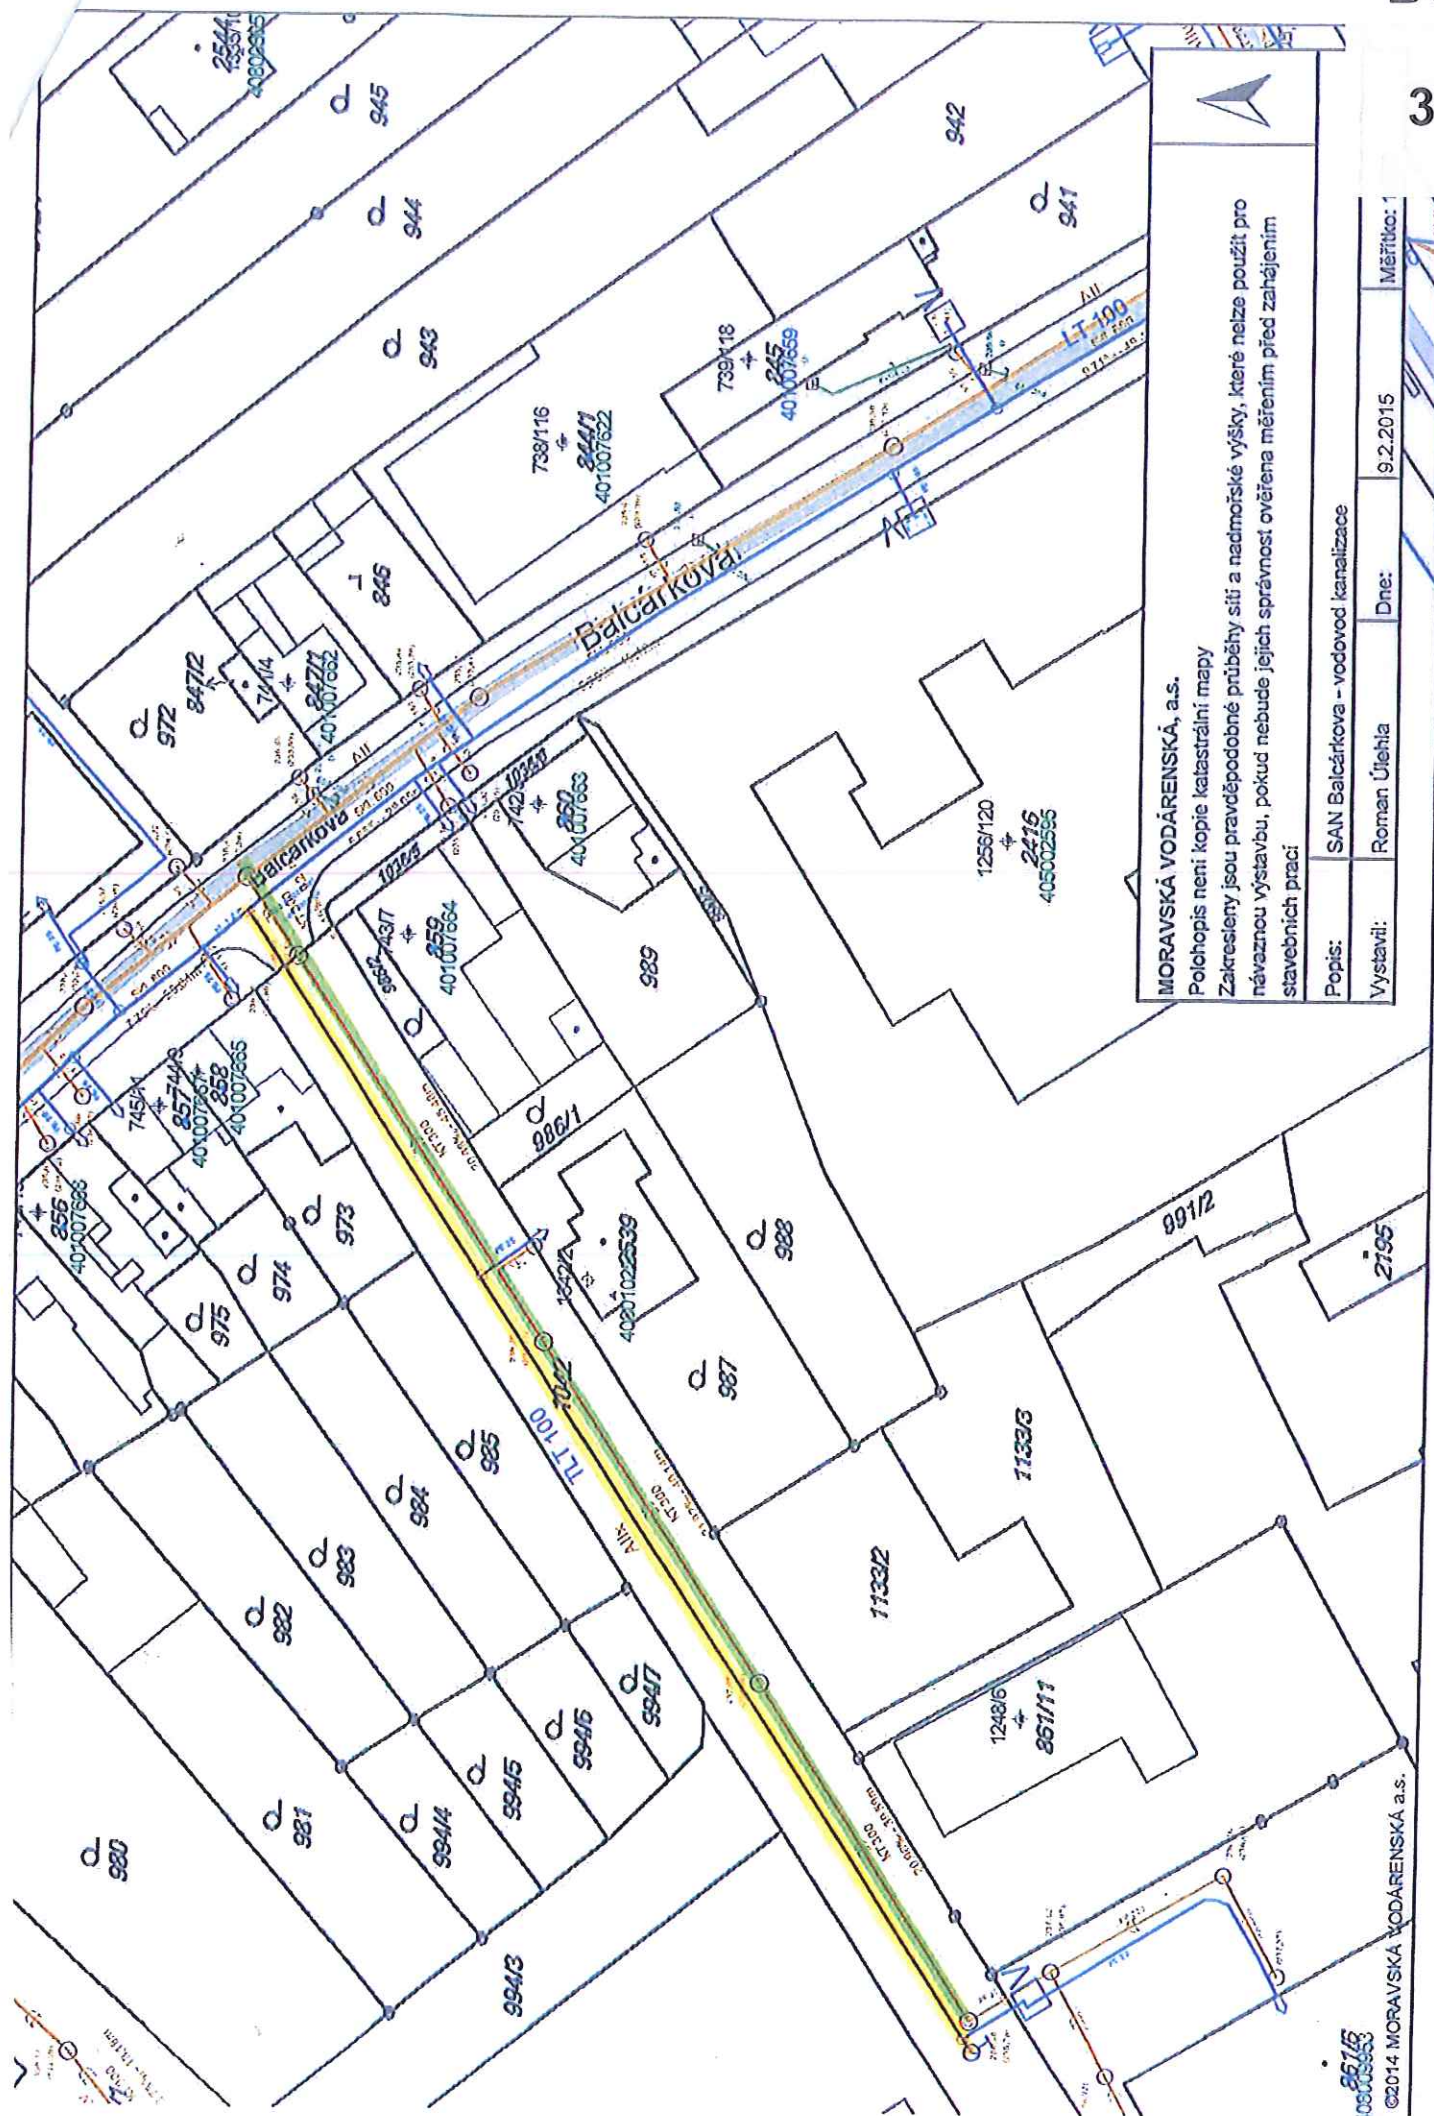


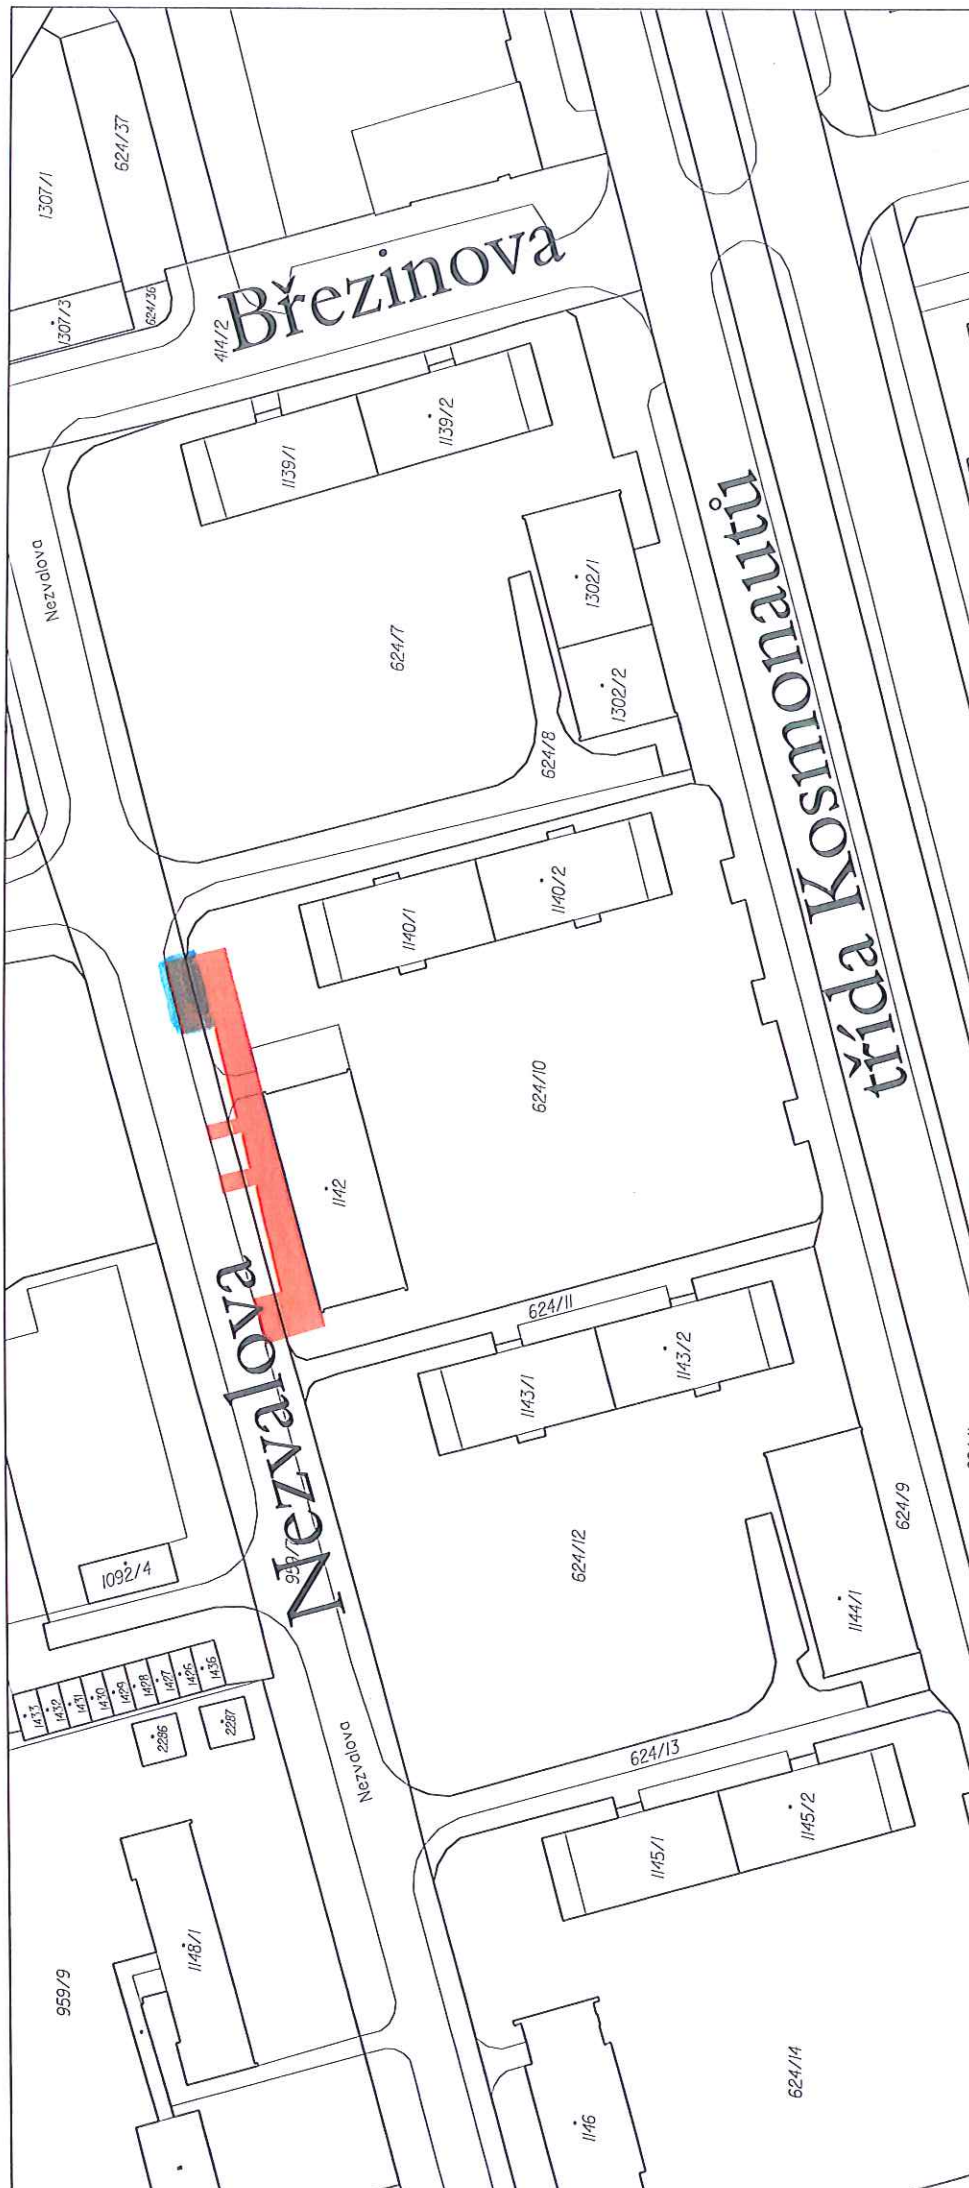

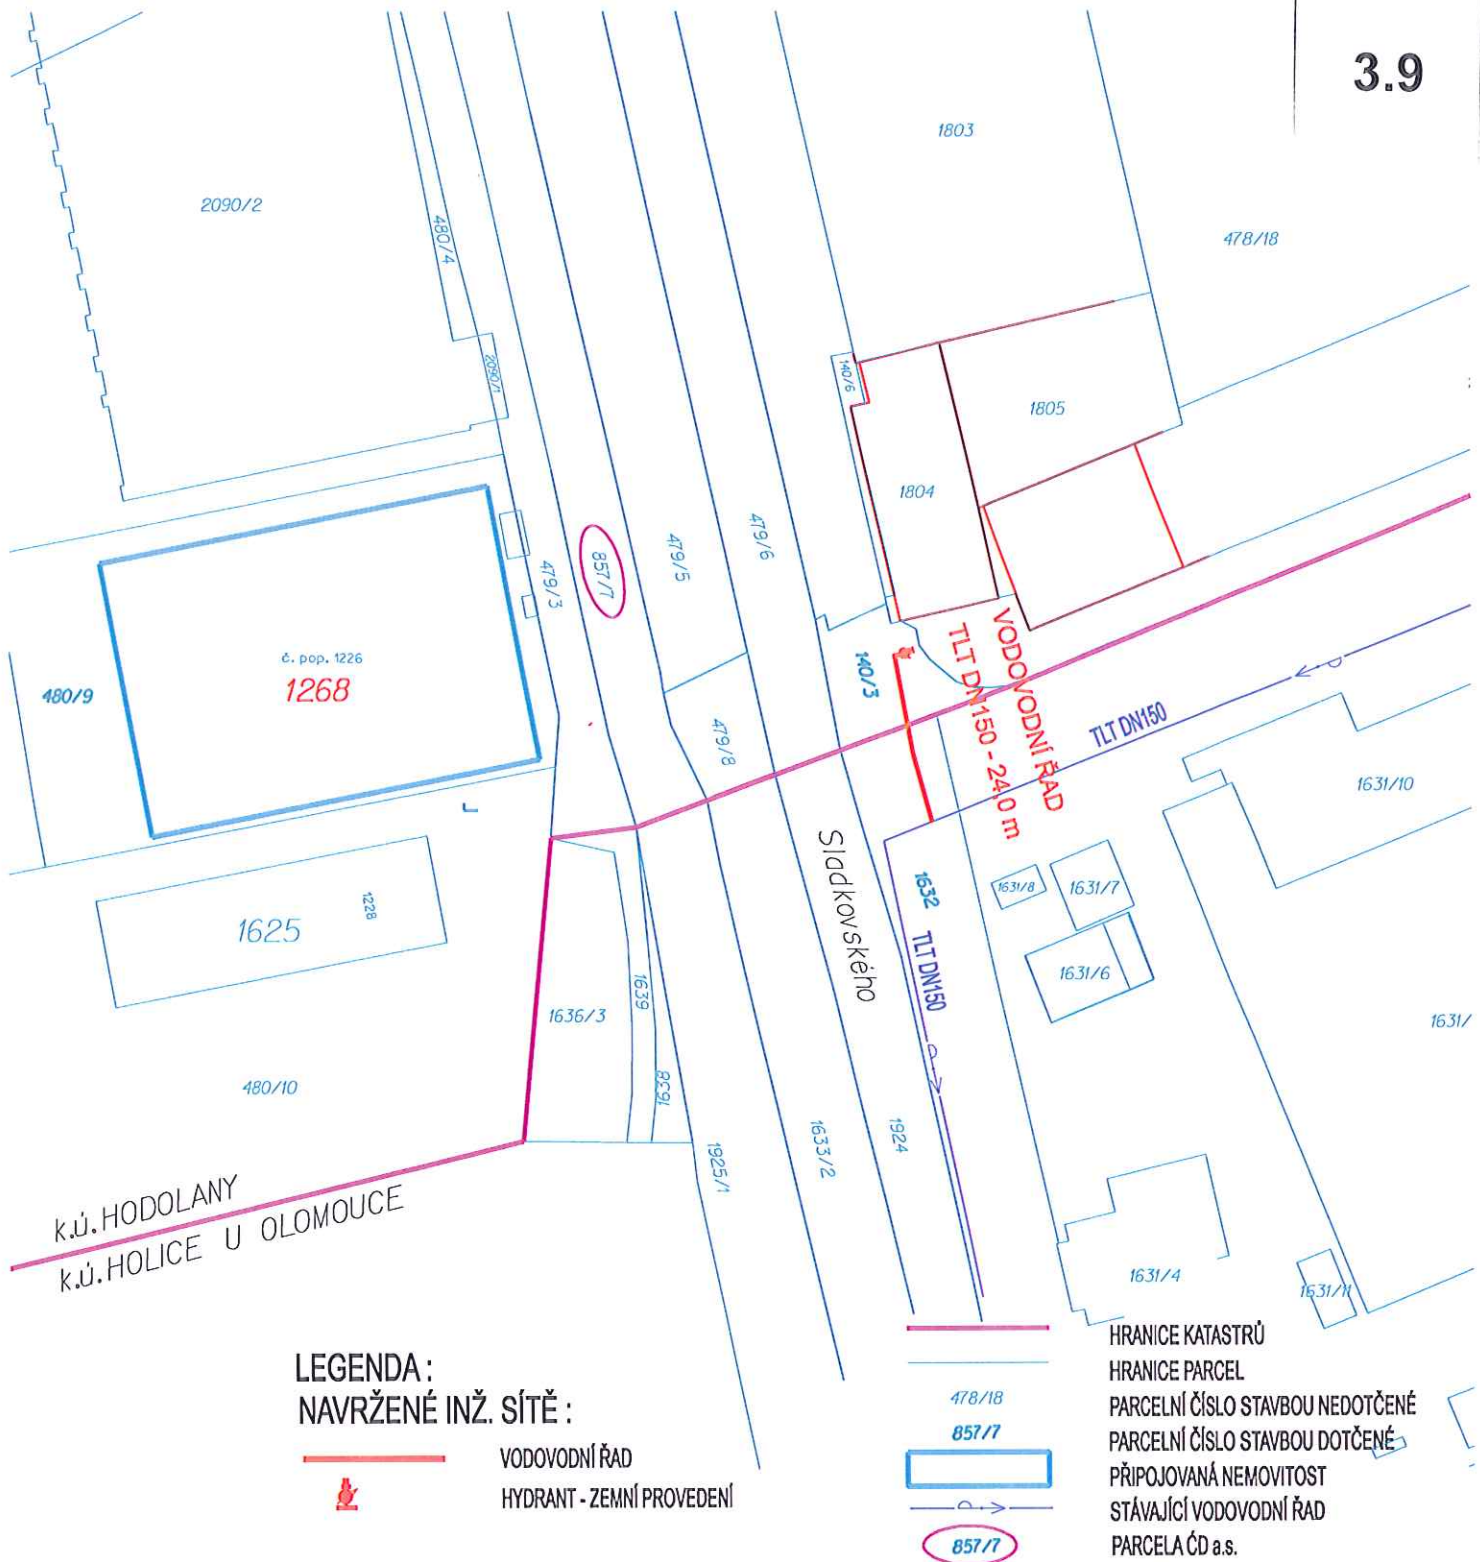

LEGENDA: NAVRŽENÉ INŽ. SÍTĚ:

— VODOVODNÍ ŘAD
 — HYDRANT - ZEMNÍ PROVEDENÍ

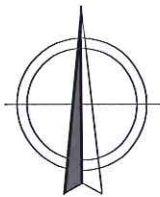


AUTOR PROJEKTU	ZODP.PROJ.	VYPRACOVAL	STAVEBNÍ ÚŘAD	Ing. Pavla Ottová Zikmundova 603/1, 779 00 Olomouc tel.: 602760322 e-mail: ottova.pavla@seznam.cz	
Ing. PAVLA OTTOVÁ	Ing. PAVLA OTTOVÁ	Ing. PAVLA OTTOVÁ	OLOMOUC		
<i>Pavla Ottová</i>	<i>Pavla Ottová</i>	<i>Pavla Ottová</i>			
INVESTOR: TAF- CZ s.r.o., Hodolany 1226, 779 00 Olomouc - Hodolany					
AKCE: VODOVODNÍ ŘAD S PŘÍPOJKOU A CHRÁNIČKA PRO OPTICKÝ KABEL PRO OBJEKT PARC.Č. ST. 1268 V K.Ú. HODOLANY				ČÍSLO ZAKÁZKY	301214/040
				DATUM	01/2015
				FORMÁT	1 A4
				STUPEŇ	DUR
				MĚŘÍTKO	1 : 1000
VÝKRES: KATASTRÁLNÍ SITUACE VODOVODNÍHO ŘADU				ČÍSLO PŘÍLOHY	Č.KOPIE
				2.	

LEGENDA



STÁVAJÍCÍ INŽENÝRSKÉ SÍTĚ
 VODOVODNÍ ŘÁD
 DEŠŤOVÁ KANALIZACE
 SPLAŠKOVÁ KANALIZACE
 PŘÍPOJKA SPLAŠKOVÉ KANALIZACE
 PLYNOVOD
 KABEL NN

NAVŘZENÉ INŽENÝRSKÉ SÍTĚ
 VODOVODNÍ PŘÍPOJKA
 PŘÍPOJKA DEŠŤOVÉ KANALIZACE
 PŘÍPOJKA SPLAŠKOVÉ KANALIZACE
 AKUMULACE A VSAK DEŠŤOVÉ VODY
 KONTROLNÍ ŠACHTA NA SPLAŠK. KANAL. PŘÍPOJ.
 VODOMĚRNÁ ŠACHTA
 PLYNOVODNÍ ŘÁD S PŘÍPOJKOU
 PŘÍPOJKA NN

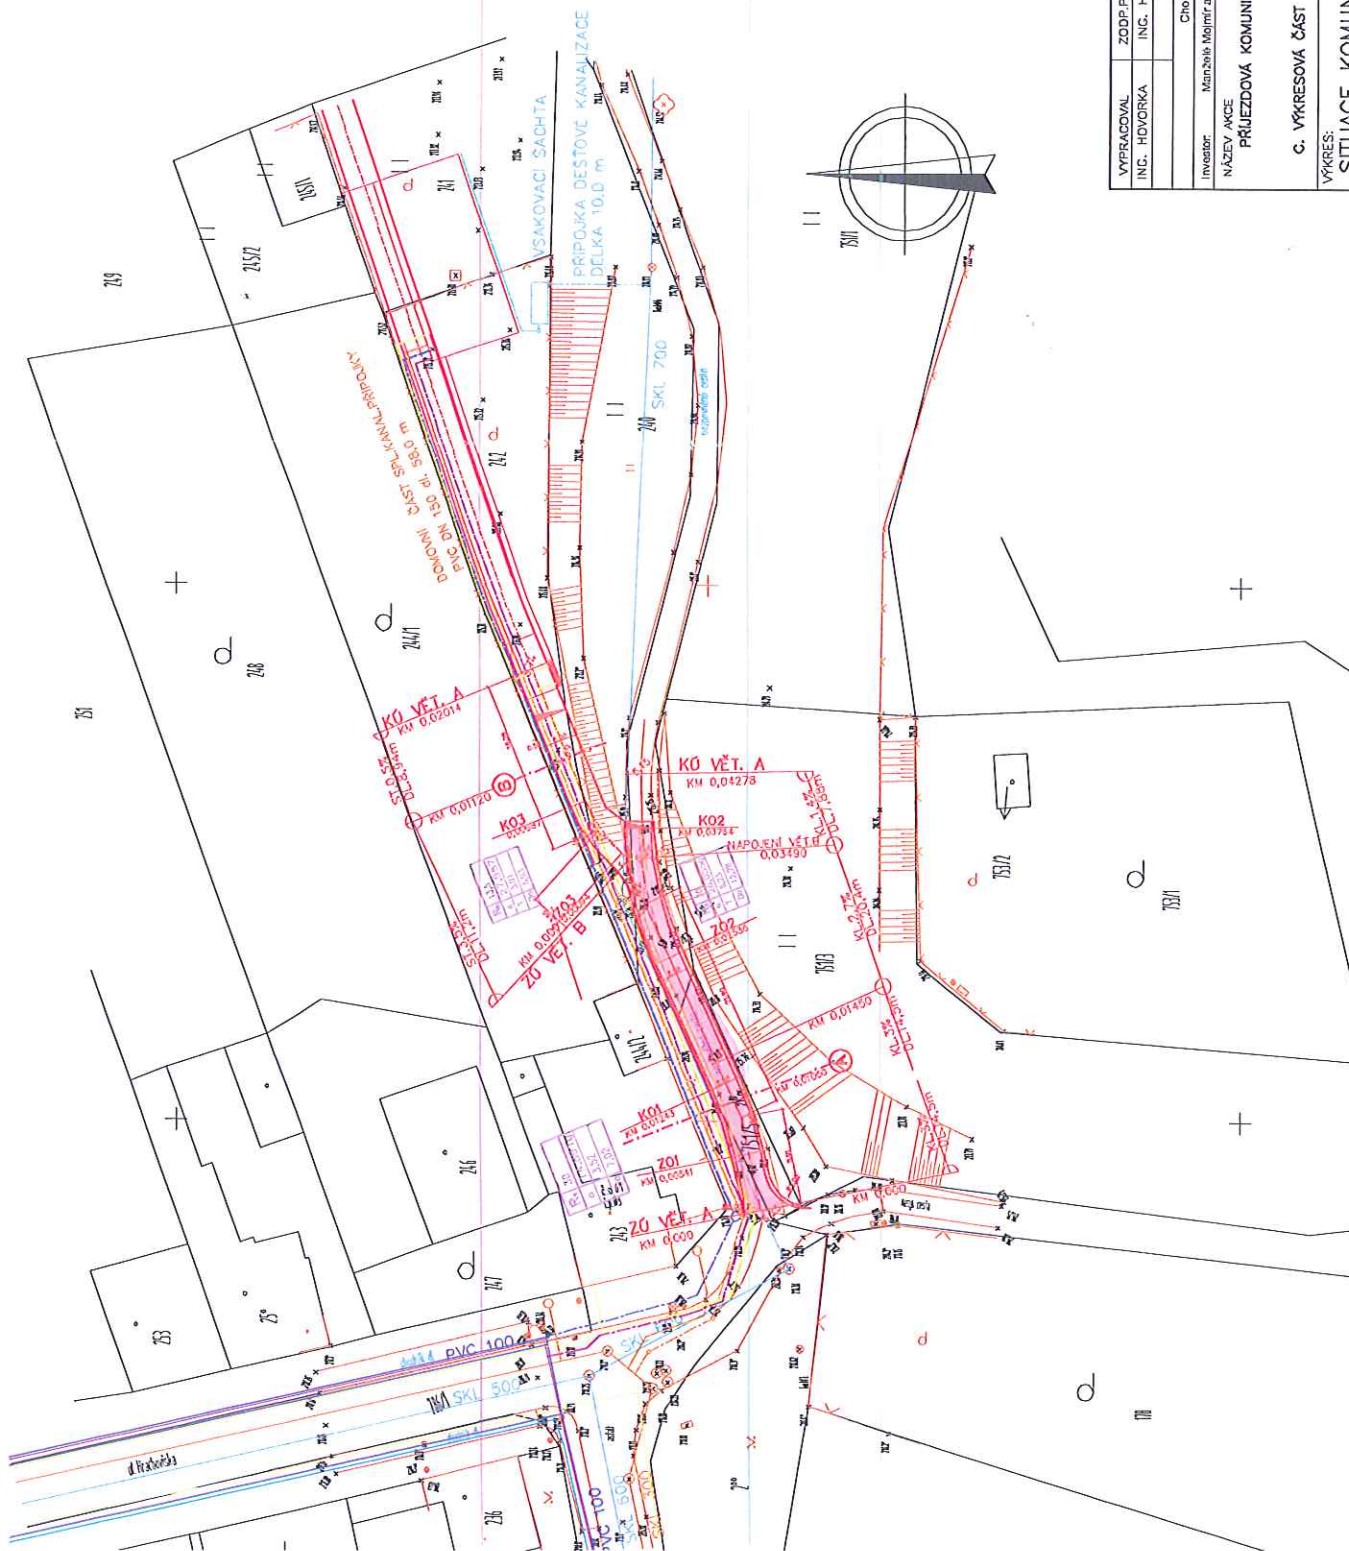


Ing. Jiří Hovorka
 Dolany 109, 78316
 „DOLANY U OLDMOUCE“

VYPRACOVAL	ZODP. PROJEKT	VED. PROJEKTU
INC. HOVORKA	INC. HOVORKA	INC. HOVORKA
Investor:	Chomutov	Okres: Olomouc
NÁZEV AKCE	PRŮJEZDOVÁ KOMUNIKACE K RD	
C. VÝKRESOVÁ ČÁST		

BOD
 3.13
 3.14

3.15

3.16

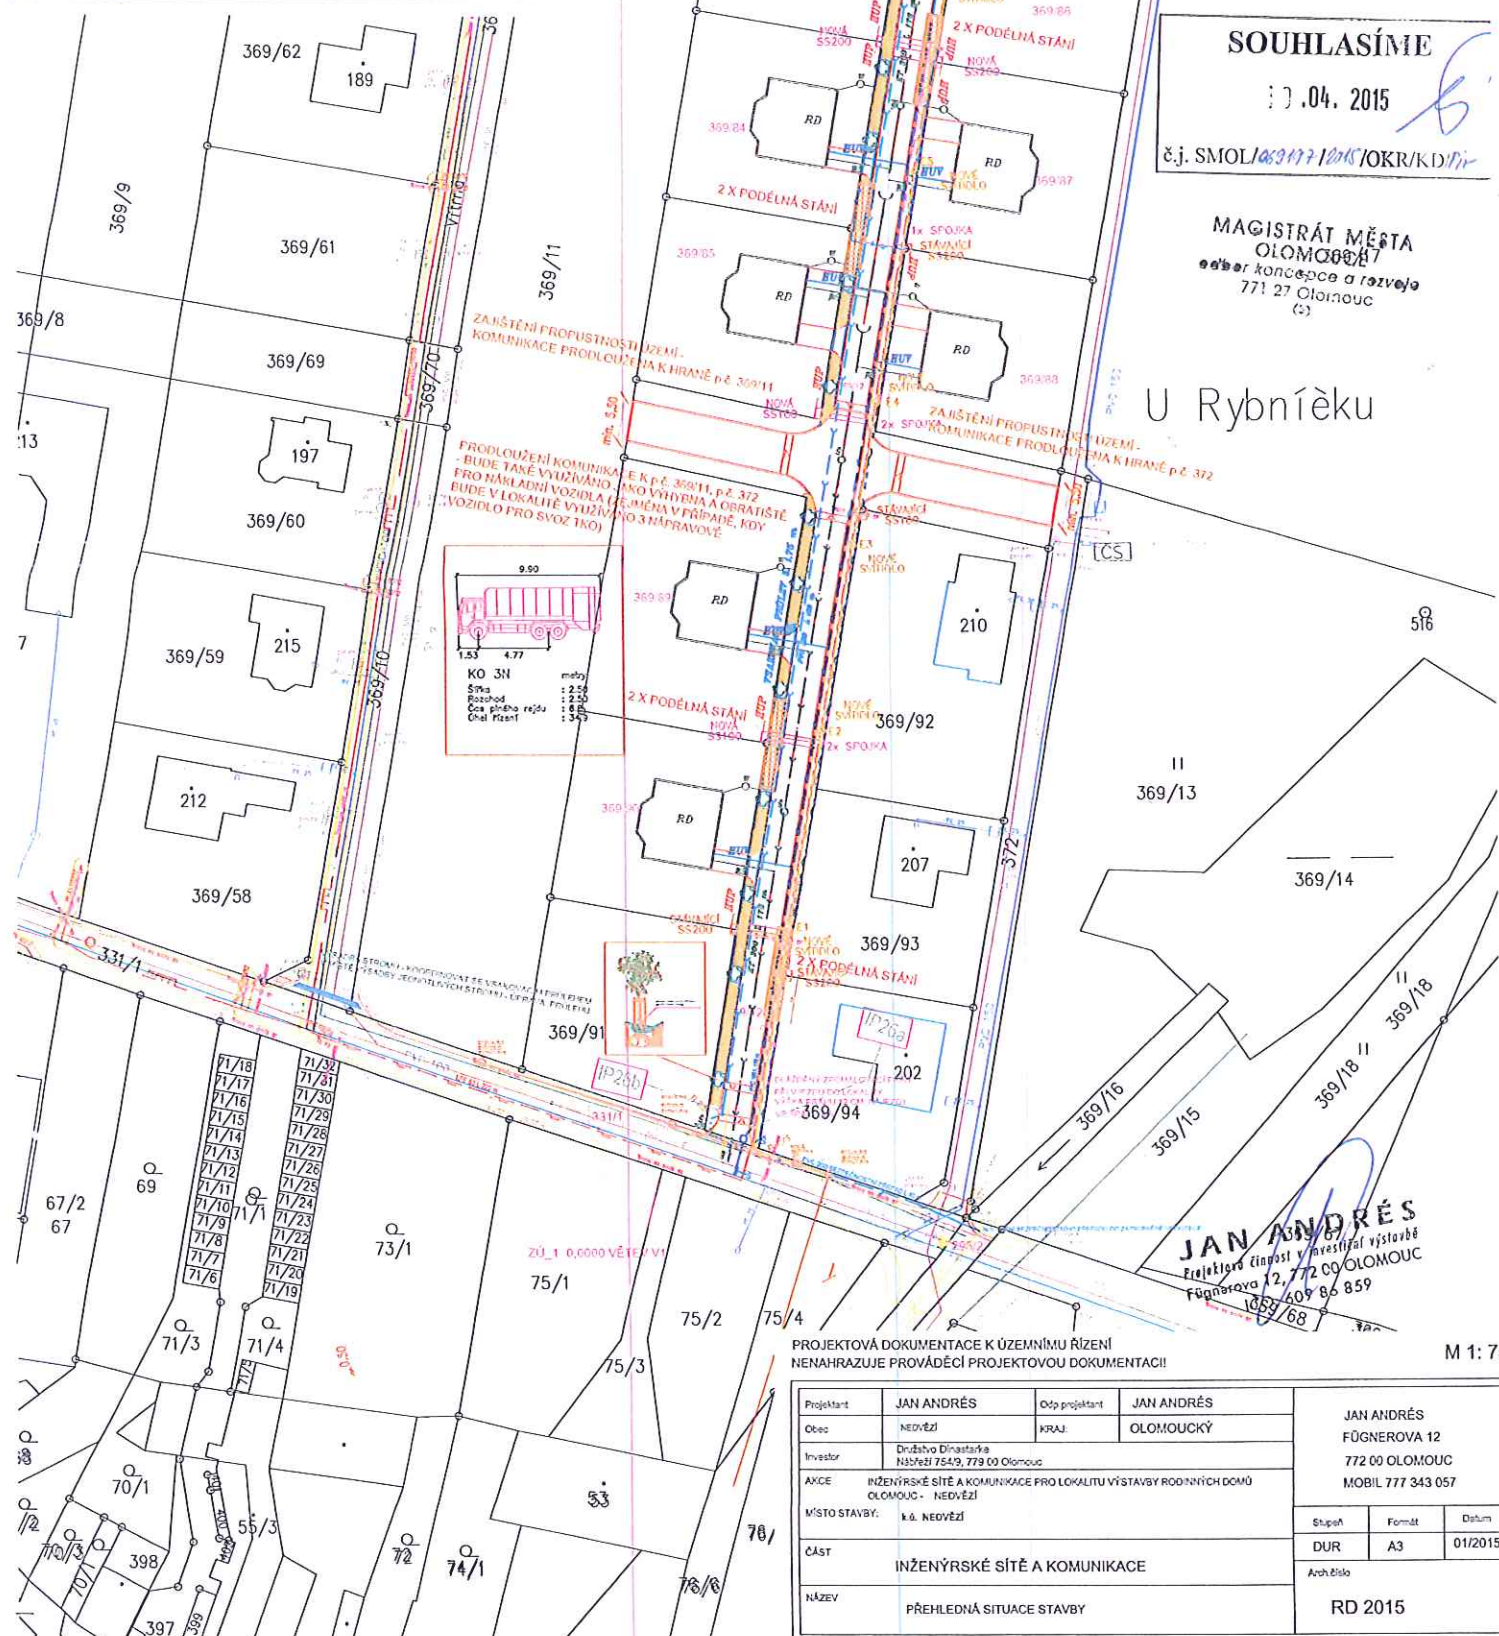

10.04. 2015

č.j. SMOL/069197/2015/OKR/KD/Di

MAGISTRÁT MĚSTA
OLOMOUČ
odbor koncepce a rozvoje
771 27 Olomouc
(2)

U Rybníèku


PROJEKTOVÁ DOKUMENTACE K ÚZEMNÍMU ŘÍZENÍ
NENAHAZUJE PROVÁDĚCÍ PROJEKTOVOU DOKUMENTACÍ

Obec	NEDVĚŽI	KRAJ:	OLOMOUCKÝ							
Investor	Družstvo Dinastieka Název: 754-9, 779 00 Olomouc									
AKCE	INŽENÝRSKÉ SÍTĚ A KOMUNIKACE PRO LOKALITU VÝSTAVBY RODIČNÍCH DOMŮ OLOMOUC - NEDVĚŽI									
MÍSTO STAVBY:	k.ú. NEDVĚŽI			<table><tr><td>Stupeň</td><td>Formát</td><td>Datum</td></tr><tr><td>DUR</td><td>A3</td><td>01/2015</td></tr></table>	Stupeň	Formát	Datum	DUR	A3	01/2015
Stupeň	Formát	Datum								
DUR	A3	01/2015								
ČÁST	INŽENÝRSKÉ SÍTĚ A KOMUNIKACE			Arch. číslo						
NÁZEV	PŘEHLEDNÁ SITUACE STAVBY			RD 2015						

- S A PH
 E - SOUPĚ S PŘÍRUBAMI Ø 4000 D 100 PN 16
 ZEMSOUPŘ. TELESKOPICKÁ Ø 9500E2 1,3-1,8 m
 POKL. DESKA Ø 334
 HYDRANT PODEZEMÍ "D" FLANCOVÝ, Ø D 430
 D 100 PN 16,0L 1500 mm
 POKL. DESKA PRO HYDRANTY Ø 3482
 POKL. DESKA PRO POKL. HYDRANTY Ø 1950
 POKL. DESKA Ø 63 (STAVAJÍCÍ)
 STL LFE 63 (PRODLUŽENÍ RADU)
 STL LFE 63 (PRODLUŽENÍ RADU)
 DEŠŤOVÁ KANALIZACE PVC 250
 ŠACHTA D 1000
 OSEČNÍ SPLAŠKOVÁ KANALIZACE PVC 300
 VÝPOVĚĚDÍ
 OCHRÁNKA PRO SÍŤOVÝ KABEL
 NOVÉ KABELOVÉ VEDENÍ VEŘ. OSVĚTLENÍ - Ø 4x16
 NOVÝ OSVĚTLOVACÍ PÁRKOVÝ SLOUP VEŘ. OSVĚTLENÍ Ø 4 s VÝBOJNÍKOVÝM ŽDÍM
 STÁVAJÍCÍ KABELOVÉ VEDENÍ VEŘ. OSVĚTLENÍ - Ø 4x16

- NÁVRŽENÁ KOMUNIKACE
 NOVÉ PLOVNÉ DISTRIBUČNÍ KABELOVÉ VEDENÍ NN Ø 4x120 + 70
 NOVÁ PLOVNÁ KABELOVÁ ŠACHTA Ø 2200
 STÁVAJÍCÍ DISTRIBUČNÍ KABELOVÉ VEDENÍ NN

369/87 DOTČENÉ POZEMKY

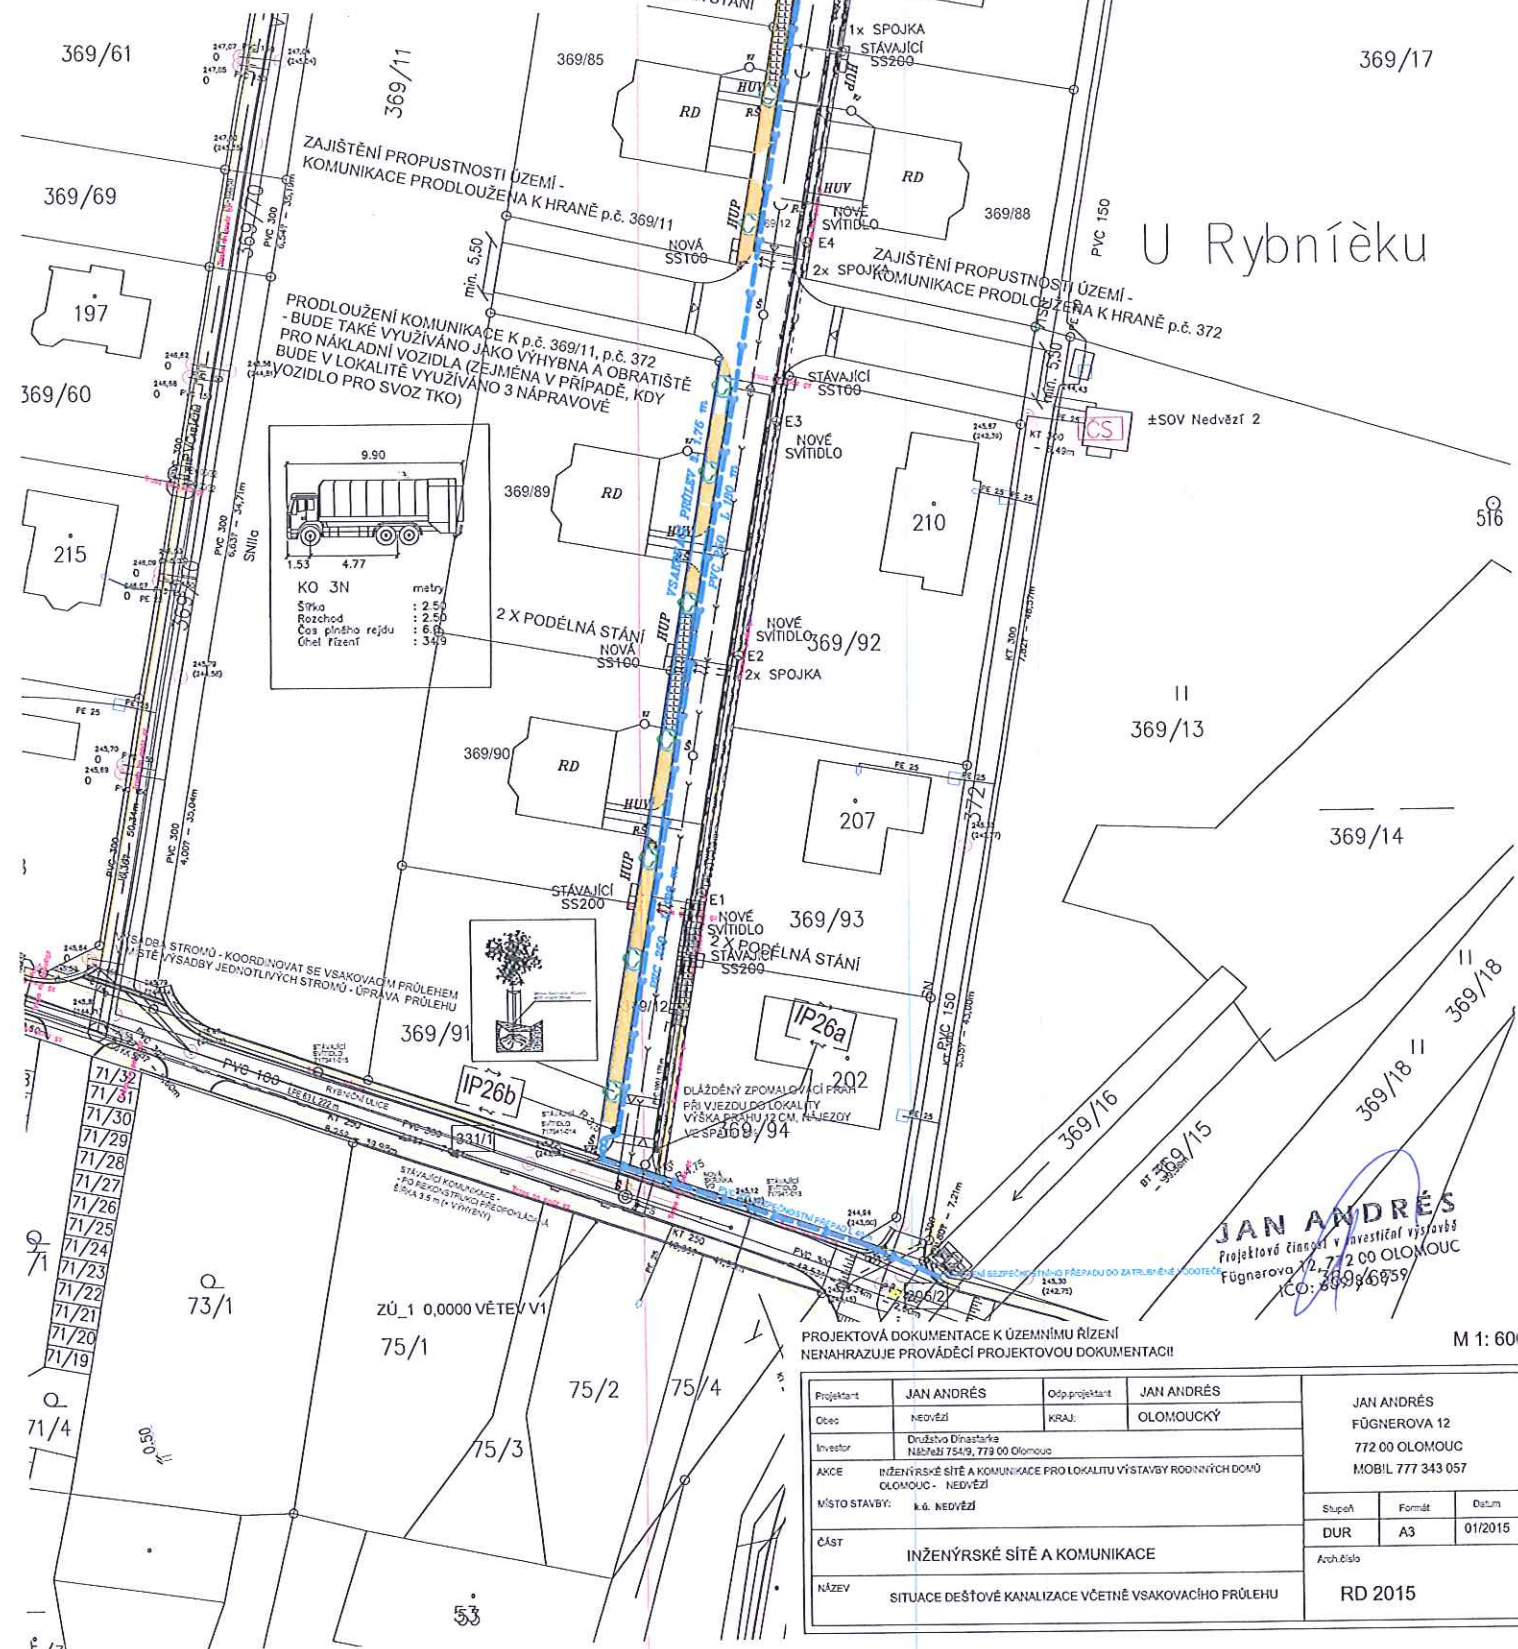

BOD
 3.15
 3.16

U Rybníčku

JAN ANDRÉS
 Projektová činnost v inženýrské výstavbě
 Fugnerova 12, 772 00 OLOMOUC

PROJEKTOVÁ DOKUMENTACE K ÚZEMNÍMU ŘÍZENÍ NENAHRAŽUJE PROVÁDĚCÍ PROJEKTOVOU DOKUMENTACI!		M 1: 600	
Projektant	JAN ANDRÉS	Odp. projektant	JAN ANDRÉS
Obec	NEVĚŽÍ	KRAJ	OLOMOUCKÝ
Investor	Društvo Dinařtka Nádraží 754/9, 773 00 OLOMOUC		
AKCE	INŽENÝRSKÉ SÍTĚ A KOMUNIKACE PRO LOKALITU VÝSTAVBY RODINÝCH DOMŮ OLOMOUC - NEVĚŽÍ		
MÍSTO STAVBY	k.ú. NEVĚŽÍ		
ČÁST	INŽENÝRSKÉ SÍTĚ A KOMUNIKACE		
NÁZEV	SITUACE DEŠŤOVÉ KANALIZACE VČETNĚ VSAKOVACÍHO PRŮLEHU		
		Stupeň	Formát
		DUR	A3
		Datum	01/2015
		Arch. číslo	RD 2015

LEGENDA SÍTÍ


- VOVODNÝ RÁD PVC 100 (STÁVAJÍCÍ)
- VOVODNÝ RÁD PVC 150
- Š E - SOUPĚS PŘÍRUBAMI Ø 4000 D 100 FN 16 ZEM SOUPĚS, TELESKOPICKÁ Ø 5500 E2 1,3-1,8 m POCHL. DESKA Ø 34
- STL LFE 63 (STÁVAJÍCÍ)
- STL LFE 63 (PRODLOUŽENÍ RÁDU)
- SPRAŠOVNÁ KANALIZACE KT 300 ŠACHTA Ø 1000
- OBECNÍ SPRAŠOVNÁ KANALIZACE PVC 300
- VROVÝ REGULATOR
- CHRAŇKA PRO SÍTOVÝ KABEL

LEGENDA PÁŘPOJEK

- HUP STL PLNOVODNÝ PÁŘPOJEK LFE ØN 25
- HUV HLAVNÍ UZÁVĚR FLUJN
- RS VODOVODNÝ PÁŘPOJEK FE 32
- VS HLAVNÍ UZÁVĚR VODY
- O DOČASNÁ VODOMĚRNÁ ŠACHTA


- STÁVAJÍCÍ KABELOVÉ VEDENÍ NEOSVĚTLENÉ - ČYRY 4x16
- NOVÉ KABELOVÉ VEDENÍ NEOSVĚTLENÉ - ČYRY 4x16
- NOVÉ OSVĚTLOVACÍ PÁŘPOJEK SLOUP NEOSVĚTLENÉ - S4 S VÝSOUK/SÍMLOM 70W
- NÁVRŽENÁ KOMUNIKACE
- NOVÉ PLÁNOVÉ DISTRIBUČNÍ KABELOVÉ VEDENÍ NN AKY 3x120 + 70
- SS200 NOVÁ PŘÍRUBKOVÁ KABELOVÁ ŠACHTA SS200
- STÁVAJÍCÍ DISTRIBUČNÍ KABELOVÉ VEDENÍ NN
- 369/87 DOŘEZENÉ POZEMKY

BOD
3.15
3.16

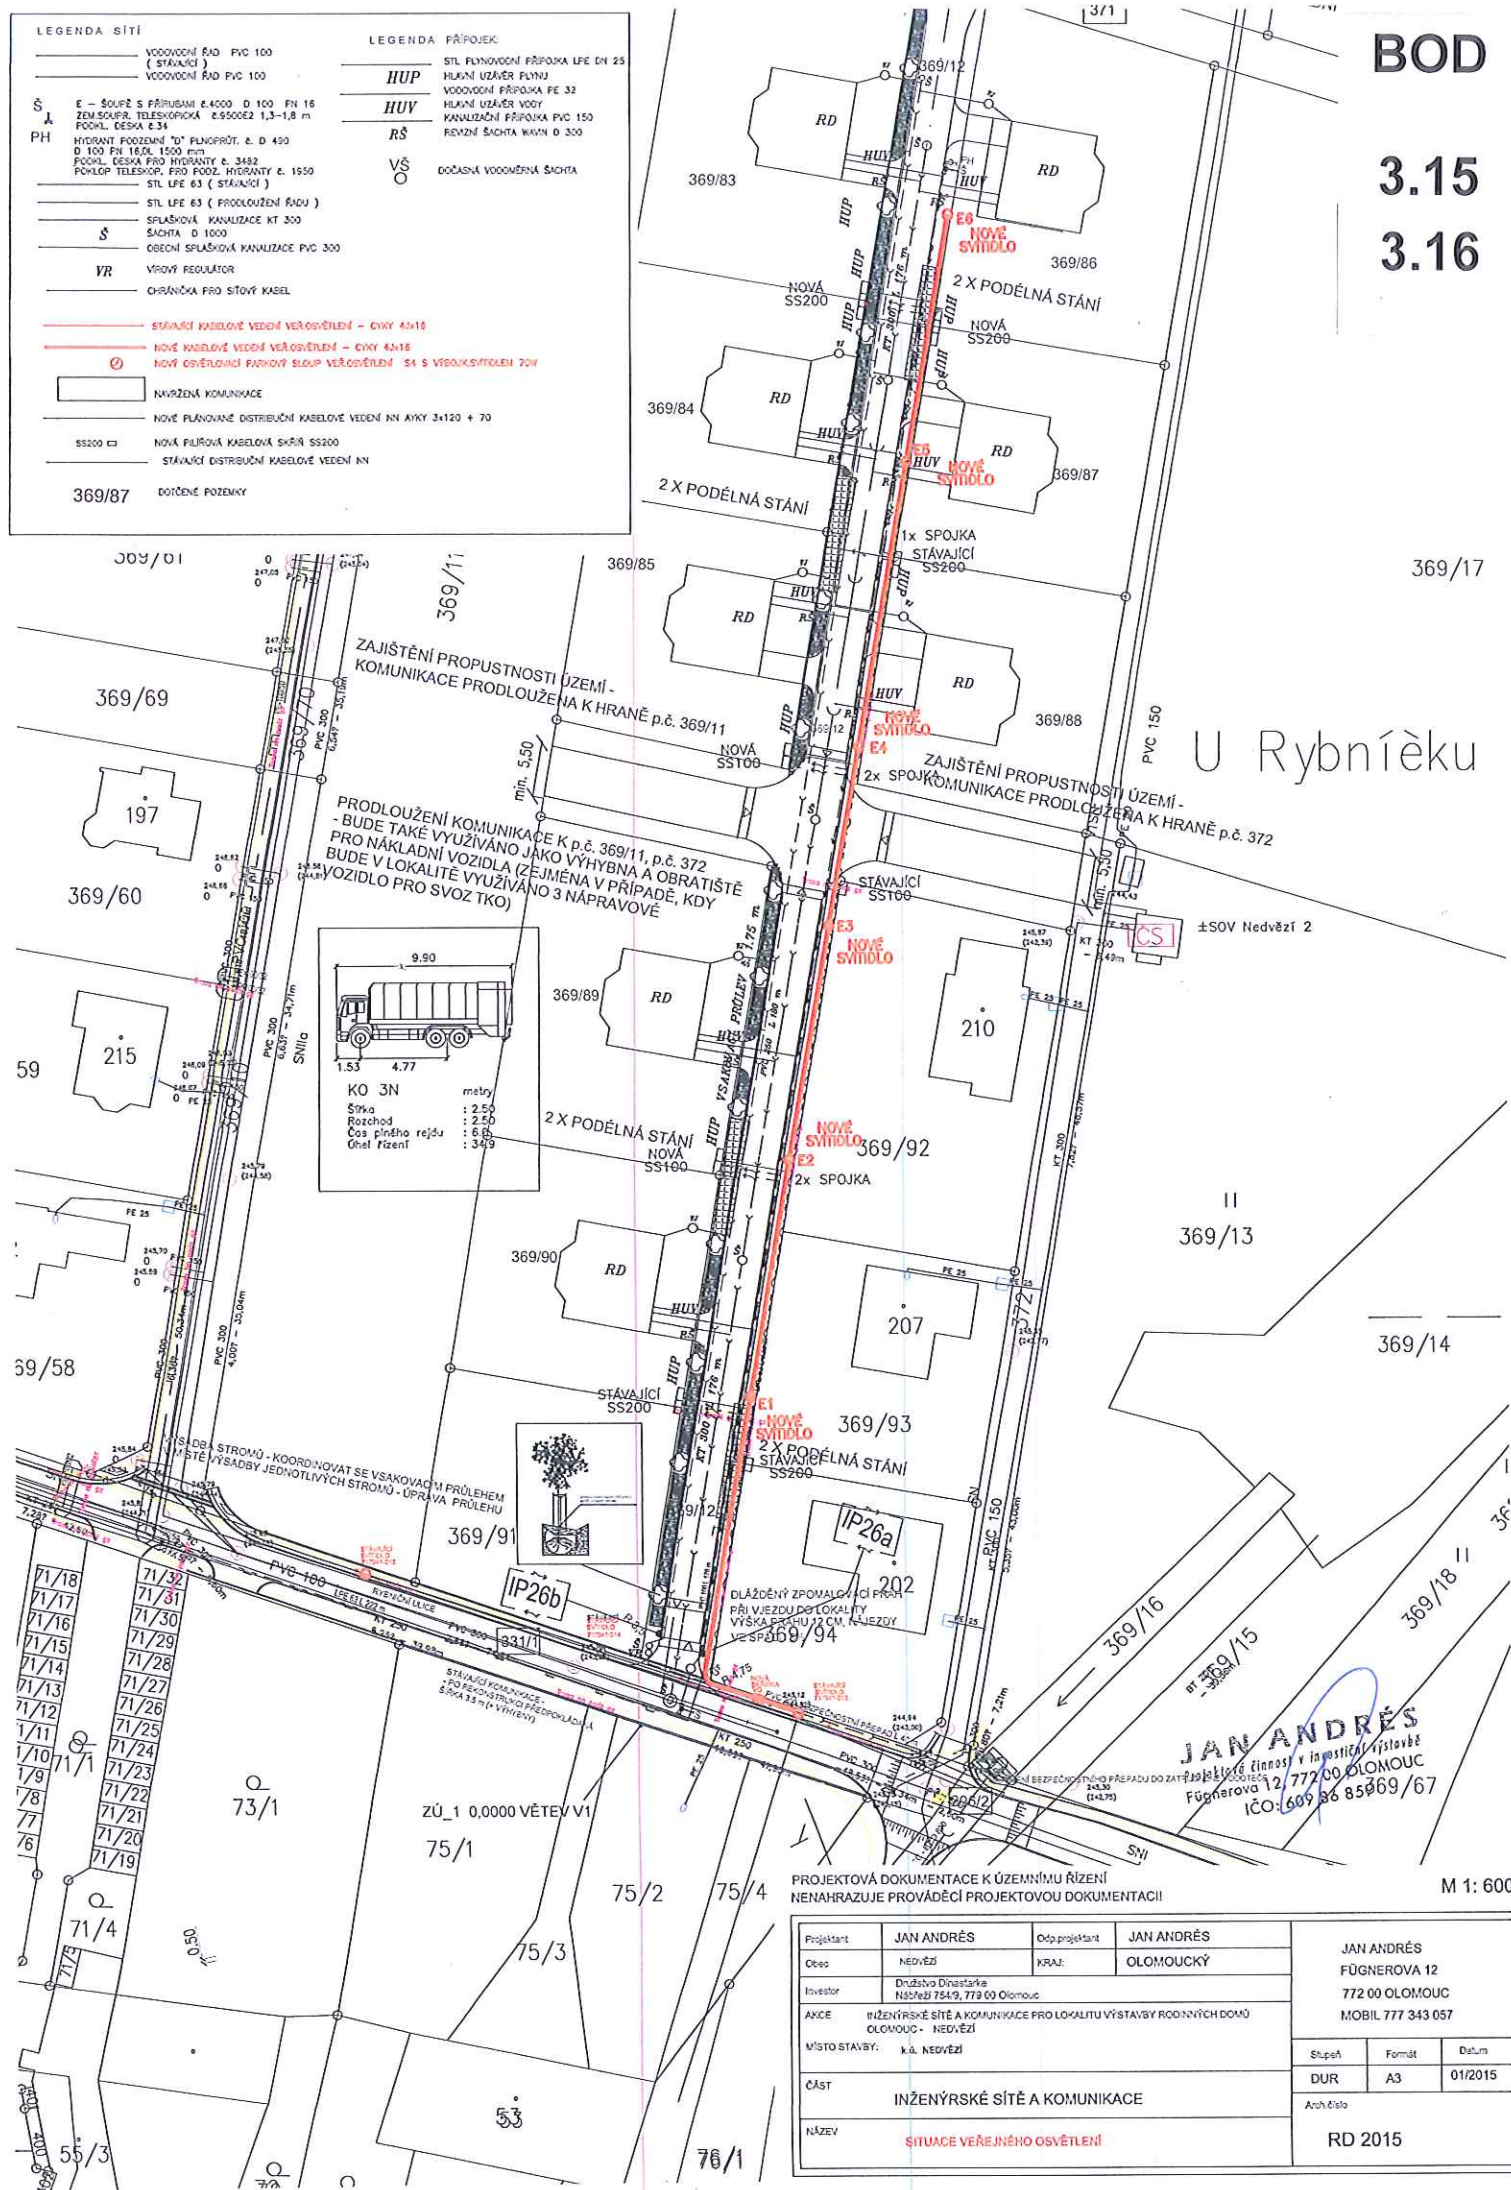

LEGENDA SITI	LEGENDA PŘÍPOJEK
— VODOVODNÍ RÁD PVC 100 (STÁVAJÍCÍ) — VODOVODNÍ RÁD PVC 100 Š E – SOUPĚS PŘÍRUBNÍ 2.4000 D 100 FN 16 ZEM. SOUPĚS. TELESKOPICKÁ 2.650022 1,3-1,8 m POČ. L. DESKA 2.34 PH HYDRANT POZ. 1500 1500 D 100 FN 16.00 1500 POČ. L. DESKA PRO HYDRANTY 2.3482 POČ. LOP. TELESKOP. PRO POZ. HYDRANTY 2.1550 STL LFE 63 (STÁVAJÍCÍ) — STL LFE 63 (PRODLUŽENÍ RÁDU) — SFLAŠOVKA KANALIZACE KT 300 — SACHTA D 1000 — OBEČNÍ SFLAŠOVKA KANALIZACE PVC 300 VR VÝROVŇ. REGULATOR — OCHRÁNKA PRO SÍŤOVÝ KABEL — NOVÉ KABELOVÉ VEDENÍ VEROSVĚTLENÍ – CTRY 4x16 — NOVÝ OSVĚTLOVACÍ PARKOVÝ SLoup VEROSVĚTLENÍ S4 S VÝŠKOU SVĚTLOM 70W — KANALIZACE — NOVÉ PLÁNOVANÉ DISTRIBUČNÍ KABELOVÉ VEDENÍ NN AKYK 3x120 + 70 — NOVÁ PÍLÍROVÁ KABELOVÁ ŠNŮR SS200 — STÁVAJÍCÍ DISTRIBUČNÍ KABELOVÉ VEDENÍ NN	STL FLYNOVODNÍ PŘÍPOJKA LFE DN 25 HLAVNÍ UZÁVĚR FLYNU VODOVODNÍ PŘÍPOJKA PE 32 HLAVNÍ UZÁVĚR VODY KANALIZAČNÍ PŘÍPOJKA PVC 150 REZNÝ SACHTA KAVN D 300 DOČASNÁ VODOVODNÍ SACHTA


BOD
3.15
3.16

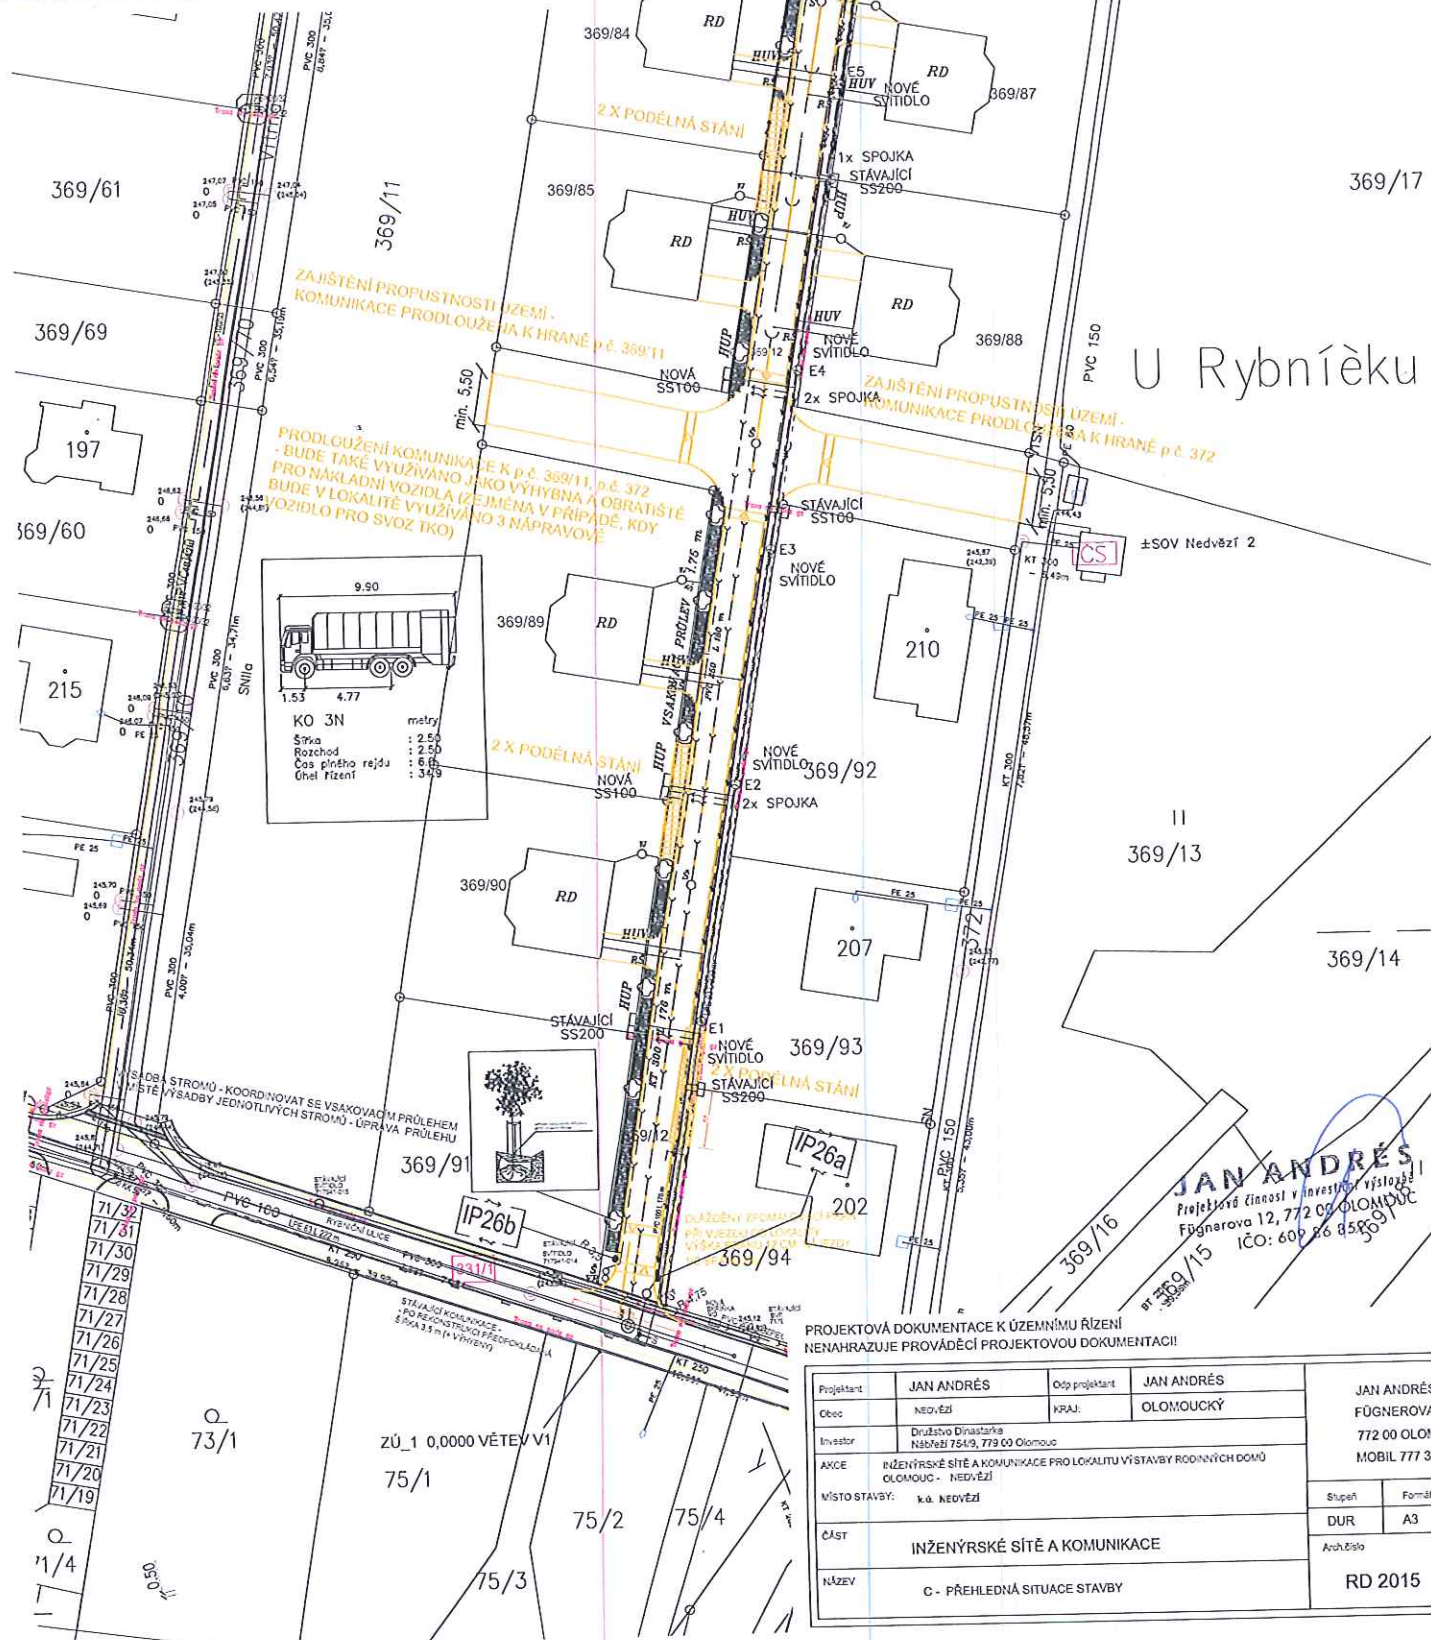

U Rybníčku

JAN ANDRĚS
Projektová činnost v inženýrské výstavbě
Fugnerova 12, 772 00 OLOMOUC
IČO: 609 86 858

PROJEKTOVÁ DOKUMENTACE K ÚZEMNÍMU ŘÍZENÍ NEHAZUJE PROVÁDĚCÍ PROJEKTOVOU DOKUMENTACÍ!			
Projektant	JAN ANDRĚS	Odp. projektant	JAN ANDRĚS
Obec	NEOVĚŽ	KRAJ	OLOMOUCKÝ
Investor	Družstvo Dinařtářů Nábožní 754/9, 778 00 Olomouc		
AKCE	INŽENÝRSKÉ SÍTĚ A KOMUNIKACE PRO LOKALITU VÝSTAVBY RODINNÝCH DOMŮ OLOMOUC - NEOVĚŽ		
MÍSTO STAVBY:	k.ú. NEOVĚŽ		
Část	INŽENÝRSKÉ SÍTĚ A KOMUNIKACE		
Název	C - PŘEHLEDNÁ SITUACE STAVBY		
		Stupeň	Formát
		DUR	A3
		Archiv	
		RD 2015	

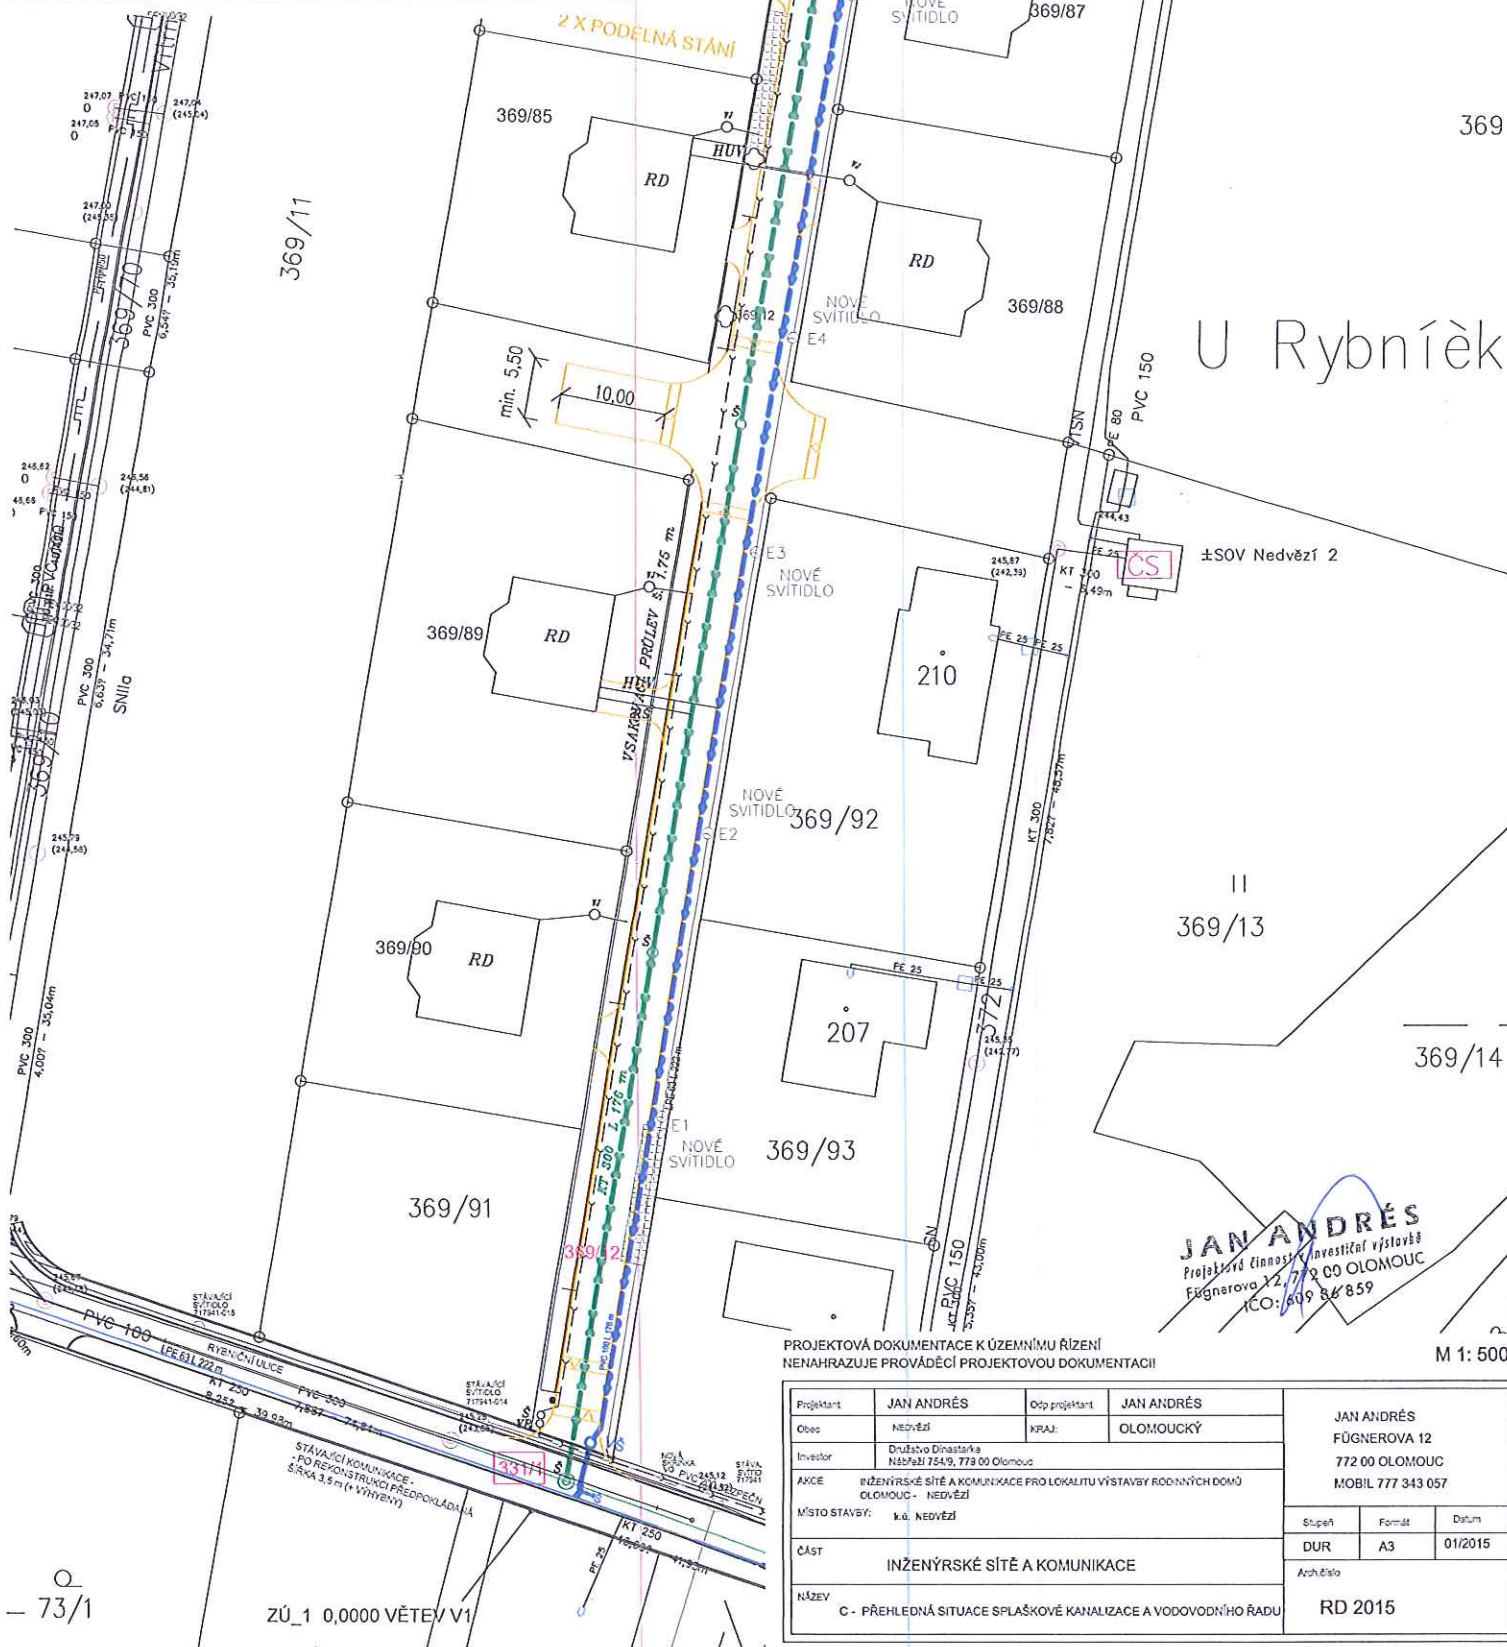

BOD

3.17

199/6

541600

200/1

+ 119500

201/1

199/2

200/2

201/2

202

199/7

4 3

LITINA DN100-23.7

Hany Kvapilové

218

219/10

219/9

219/7


219/1

221/43

219/2

219/4

Náležitostmi a přesností odpovídá
právním předpisům

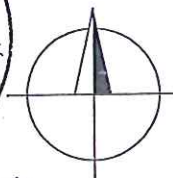

6.12.2010

451/2010

MĚŘIL	VYHOTOVIL	KRESLIL	KONTROLOVAL	GEOPROFIL s.r.o. Světlov 20 785 01 Šternberk	
TESÁŘIK, ZAHRADA		TESÁŘIKOVÁ	ING. ABERLE		
OKRES: Olomouc				TŘ. PŘES.	3
OBEC: Droždín				SOUŘ. SYST.	JTSK
PRODLOUŽENÍ VODOVODU DROŽDÍN - HANY KVAPILOVÉ				VÝŠK. SYST.	Bpv
				ZAK. ČÍSLO	479/2010
ZAMĚŘENÍ SKUTEČNÉHO PROVEDENÍ				DATUM	11.2010
				MĚŘÍTKO	1:500







KOMUNIKACE - BETONOVÁ ZÁMKOVÁ DLAŽBA

parcela
p.č. 776/1 373,9 m²
p.č. 232/12 40,7 m²

PARKOVIŠTĚ - BETONOVÁ ZÁMKOVÁ DLAŽBA

parcela
p.č. 776/1 430,3 m²

CHODNÍKY - BETONOVÁ ZÁMKOVÁ DLAŽBA

parcela
p.č. 776/1 361,6 m²
p.č. 232/12 13,6 m²

KABEL + STOŽÁRY VEŘEJNÉHO OSVĚTLENÍ

parcela
p.č. 776/1 54 m

MAJETKOPRÁVNÍ VZTAHY - ZPEVNĚNÉ PLOCHY

BUDOUCÍ DAROVACÍ SMLOUVA

DOMOV PRO SENIORY SLAVONÍN

KATASTRÁLNÍ OZEMÍ : SLAVONÍN

STAVEBNÍK: ANAVITA a.s., Na poříčí 1067/25, Nové Město, 110 00 Praha 1, IČ: 24128305
MĚŘITKO : M 1:500

BOD

3.20



3.21




7000 0

GEOL, spol. s r.o.		SOUŘADNICOVÝ SYSTÉM	S-JTSK	ČÍSLO OVĚŘENÍ	114/2013
Dolní běžecká 5 779 00 Olomouc		VÝŠKOVÝ SYSTÉM	Bpv	ZAK.ČÍSLO	80/2013
TELEFON	Tel. 585 423 979	LIST MAPY	DKM	DATUM	4.6.2013
VYPRACOVAL Ing. Stanislav Dobral	KONTROLOVAL Ing. Zdeněk Bažant	KÚ.	Holice u Olomouce	FORMÁT	A3
KRAJ Olomoucký	OBEC Olomouc			MĚŘÍTKO	1:500
Zaměření skutečného provedení stavby - kanalizace a vodovodu Akce: "Prodloužení veřejné infrastruktury, REKOS stav. spol. s r.o."					

Koordinální situace

m: 1 : 1000

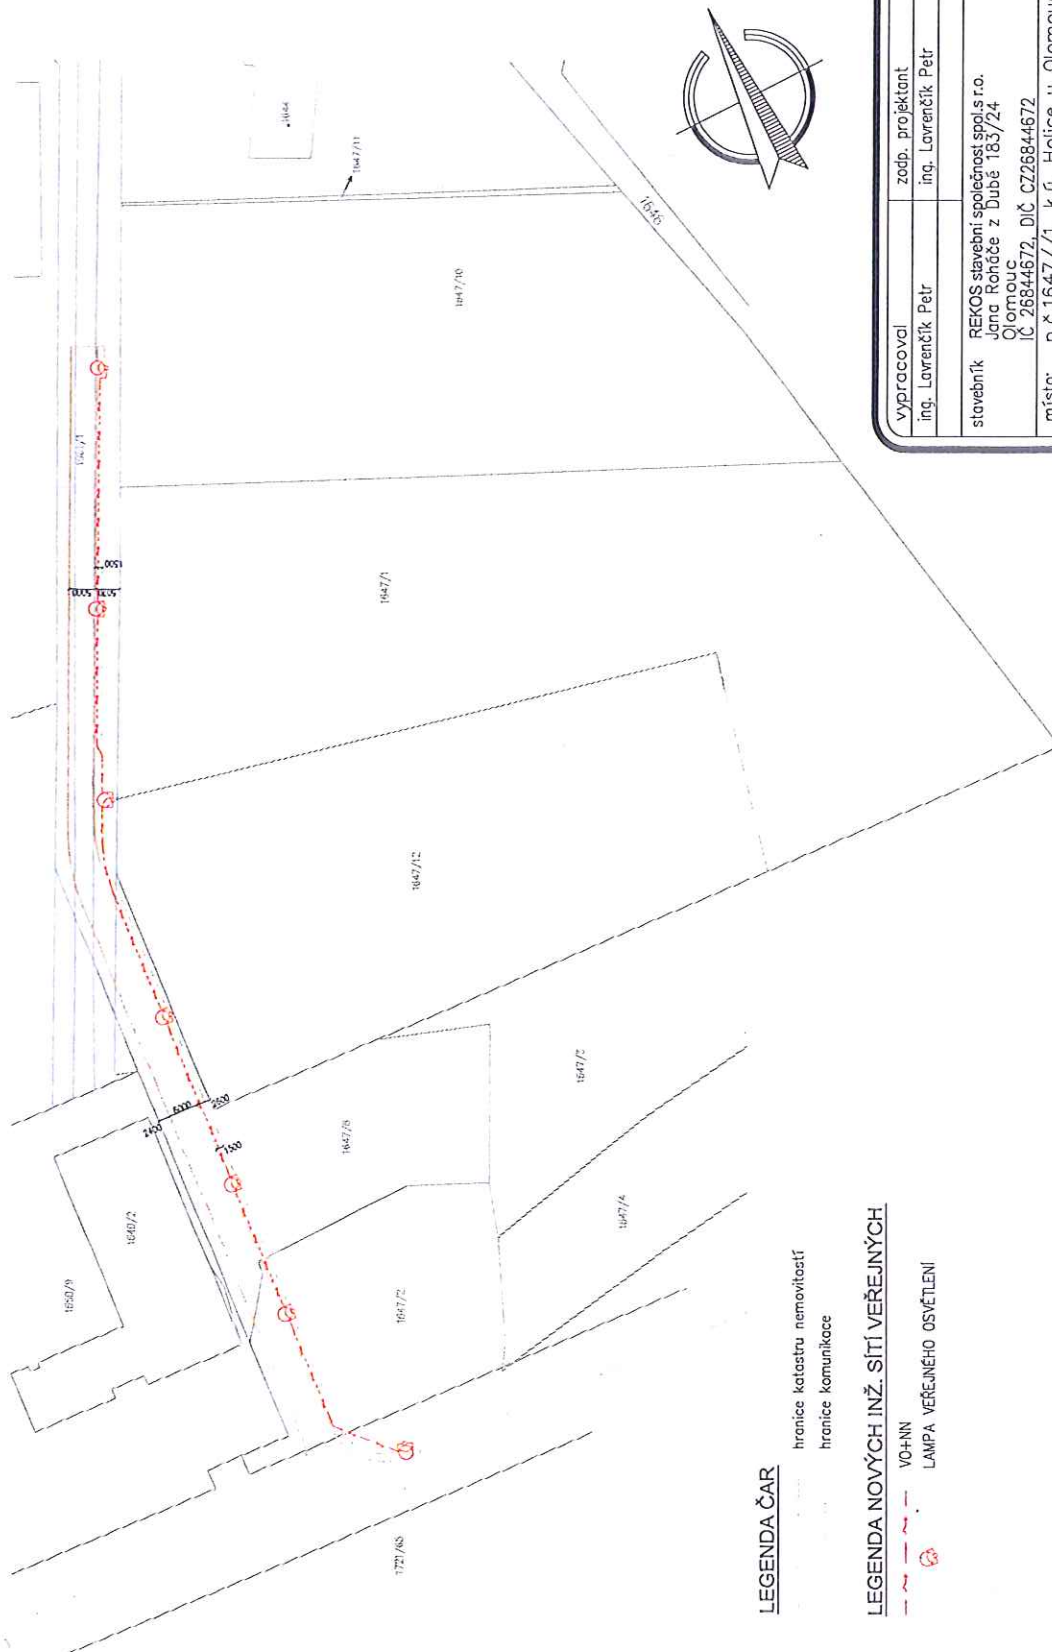

LEGENDA ČAR

— hranice katastru nemovitostí
 --- hranice komunikace

LEGENDA NOVÝCH INŽ. SÍTÍ VEŘEJNÝCH

— VO+NN
 --- LAMPA VEŘEJNÉHO OSVĚTLENÍ

vypracoval	ing. Lavrenčík Petr	zodp. projektant	ing. Lavrenčík Petr	REKOS stavební společnost spol.s r.o. Jana Roháče z Dubé 183/24 Olomouc IČ 26844672, DIČ CZ26844672
stavebník	REKOS stavební společnost spol.s r.o. Jana Roháče z Dubé 183/24 Olomouc IČ 26844672, DIČ CZ26844672	kat. území	Holice u Olomouce	
místo:	p.č.1647/1, k.ú. Holice u Olomouce	datum	05/2014	
okres	prodloužení veřejné infrastruktury k pozenku p.č.1647/1 v k.ú.Holice u Olomouce	formát	2x44	
výkres	situace - skutečné provedení stavby	stupeň měřítka	D.ú.Ř.	
		č.výkresu	1	


BOD

3.21

BOD

3.22

3.23

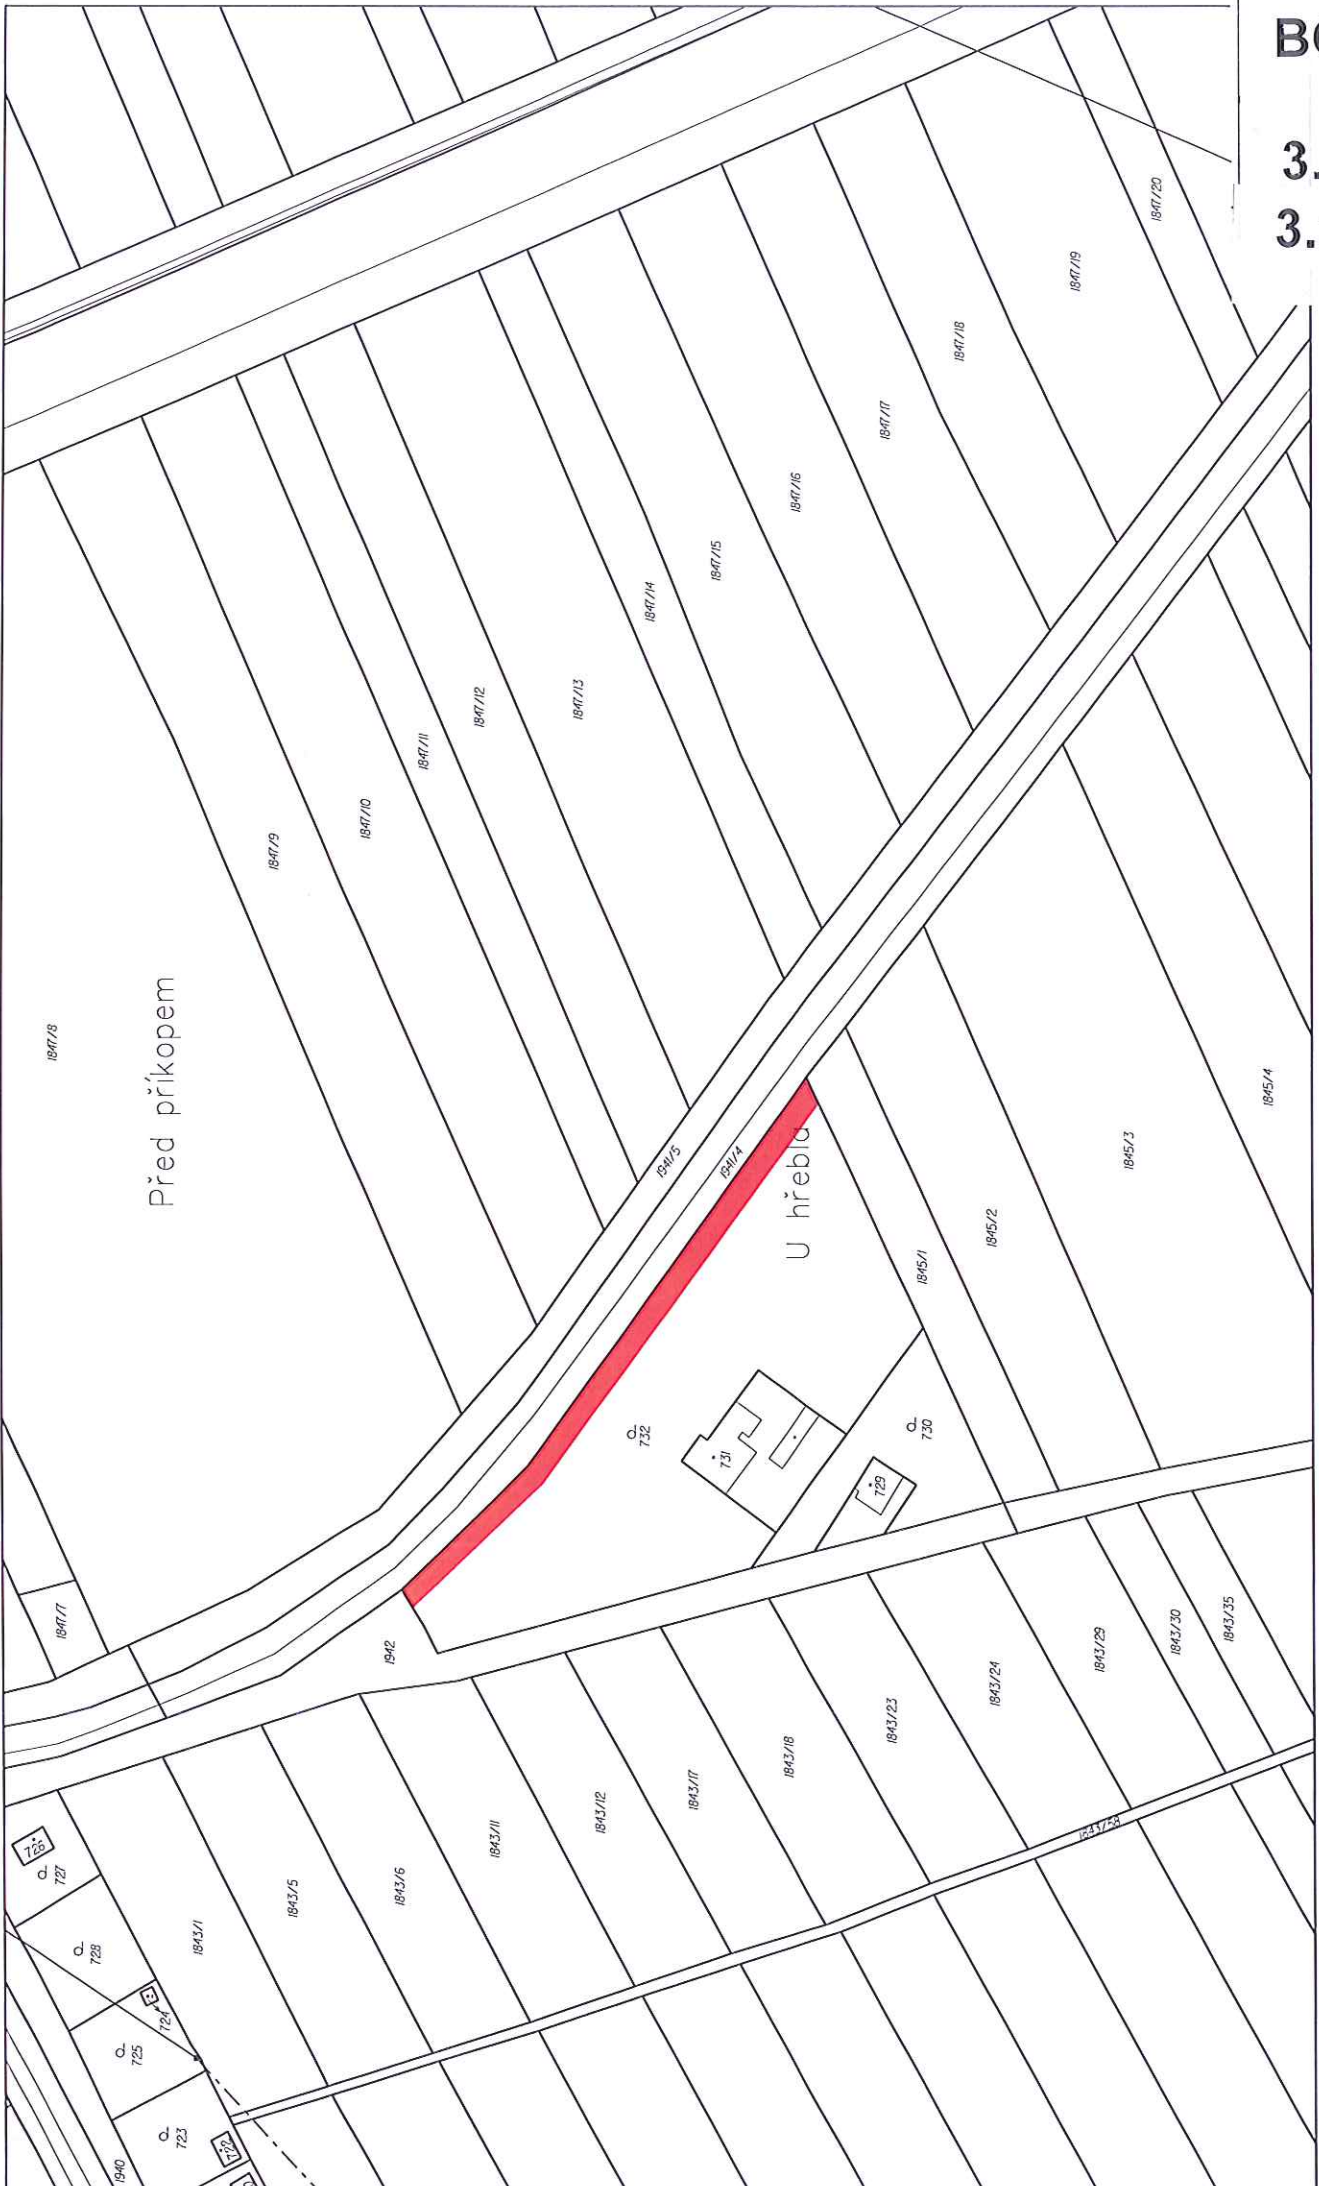

BOD

3.22

3.23

OBJEKTY PŘEDÁVANÉ V

LEGENDA:


- OPRAVA STĚVÁJÍCÍ KOMUNIKACE VOZIDLOVÉ (DLAŽBA Z ŽULOVÝCH KOSTEK)
- VOZOVÝ RÁD
- TLAKOVÁ KANALIZACE
- KABELOVÉ ROZVODY VEŘEJNÉHO OSVĚTLENÍ, STOLŽARY VO SWS
- HRANICE KATASTRU NEPOVODNOST
- VEŘEJNÁ ZELEN

TABULKA PLOCH - OBJEKTY PŘEDANÉ ODBORU DOPRAVY:

- OPRAVA STĚVÁJÍCÍ KOMUNIKACE VOZIDLOVÉ (DLAŽBA Z ŽULOVÝCH KOSTEK) ... 887,0m²
- DOPLETKY ŽULOVÉ DLAŽBY, VYROVNÁVÁNÍ NEPOVODNOST ... 33,0m²
- ZPŮSOBOVÁNÍ PRAH (ŽULOVÁ DLAŽBA)
- ODSTAVNÁ STANĚ SWS, PLOCHA Z ŽULOVÉ DLAŽBY V ODOLNÉ SKLADE, VČETNĚ LEVOVÁNÍ ŽULOVOU KOSTKOU ODOLNÉ BARY.
- ... 67,0m²

TABULKA PLOCH - OBJEKTY PŘEDANÉ ODBORU ŽIVOTNÍHO PROSTŘEDÍ:


- VEŘEJNÁ ZELEN ... 445,1m²
- PŘEDÁVÁNÍ ČÁST PANELE Č. 732 ... 262,1m²
- PLOCHA ZELENĚ NA PŘEDÁVÁNÍ ČÁSTI PARCE Č. 732 ... 227,1m²

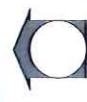


Název zábr.	Popis zábr.	Datum	Průběh

Generální projektant		ATELIER POLÁČEK & BRAVENEČ s.r.o.		POLÁČEK & BRAVENEČ s.r.o.	
JANA LECOVA 65, 772 00 OLČOVIC, tel: 565 255 590, e-mail: atelier@bravene.cz, IČ: 25870992, DIČ: CZ 25870992		Ing. arch. Jan POLÁČEK		AUTORIZACE: 14.04.2011	
Projekt - akce realiz.		VÝSTAVBA RODINNÝCH DOMŮ A TECHNICKÉ INFRASTRUKTURY V LOKALITĚ HOLICE		parc. č. 731, 732, k.ú. Holice	
Investor		HSS stavební servis s.r.o.		Cena výkresu	
Adresa		Dolany č.p. 103, 753 16 Dolany		CZ 278 347 714	
Území		parc. č. 731, 732, k.ú. Holice		OLČOVIC	
Stavba		SOUKROMOSTAVBA PRO DZ		Cena výkresu	

(2) OVĚŘENO
dne 20.04.2015
č.j. SMOL/84491/2015/OKR/KUL/142

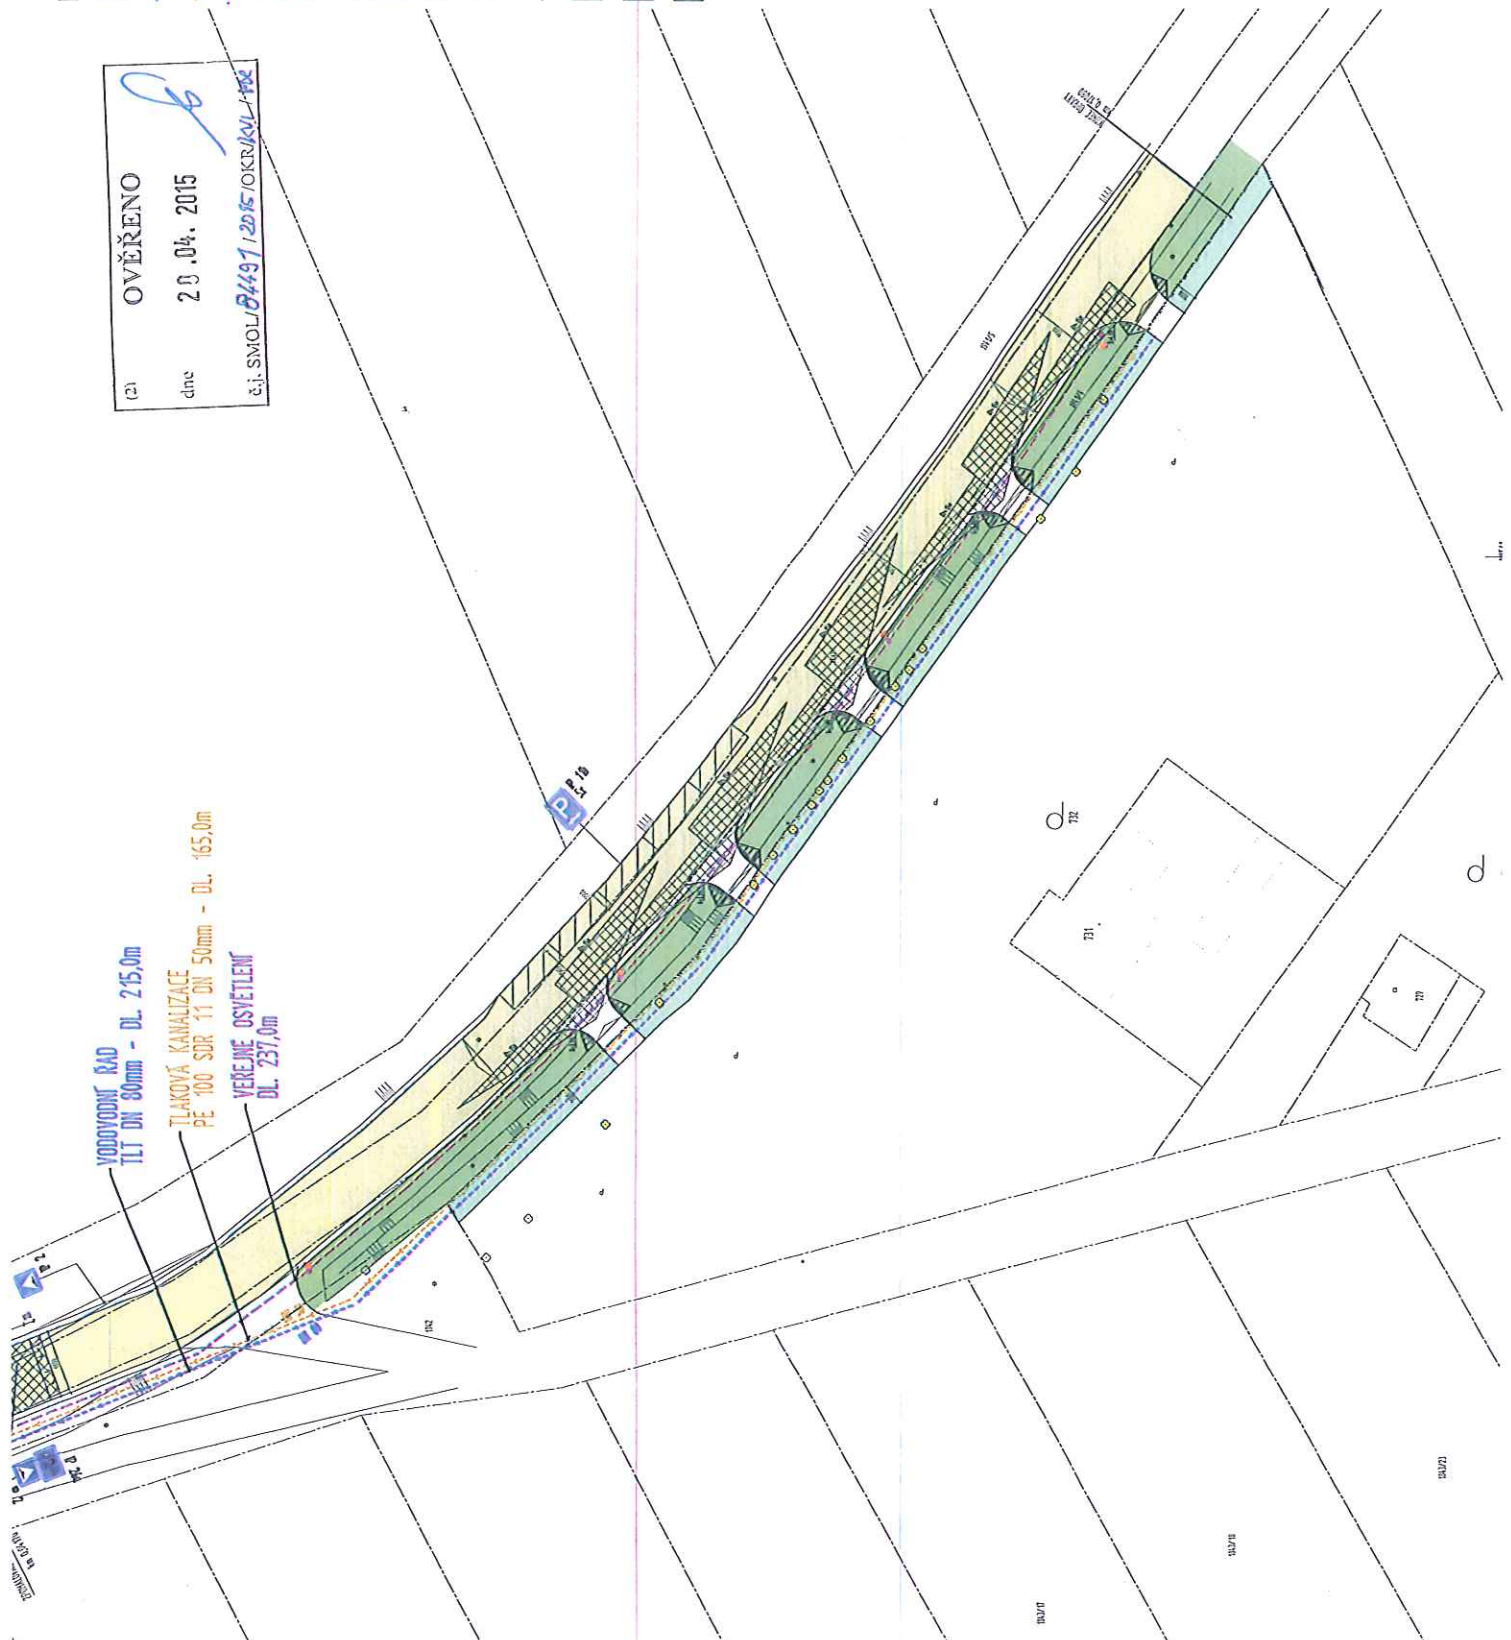


3.23

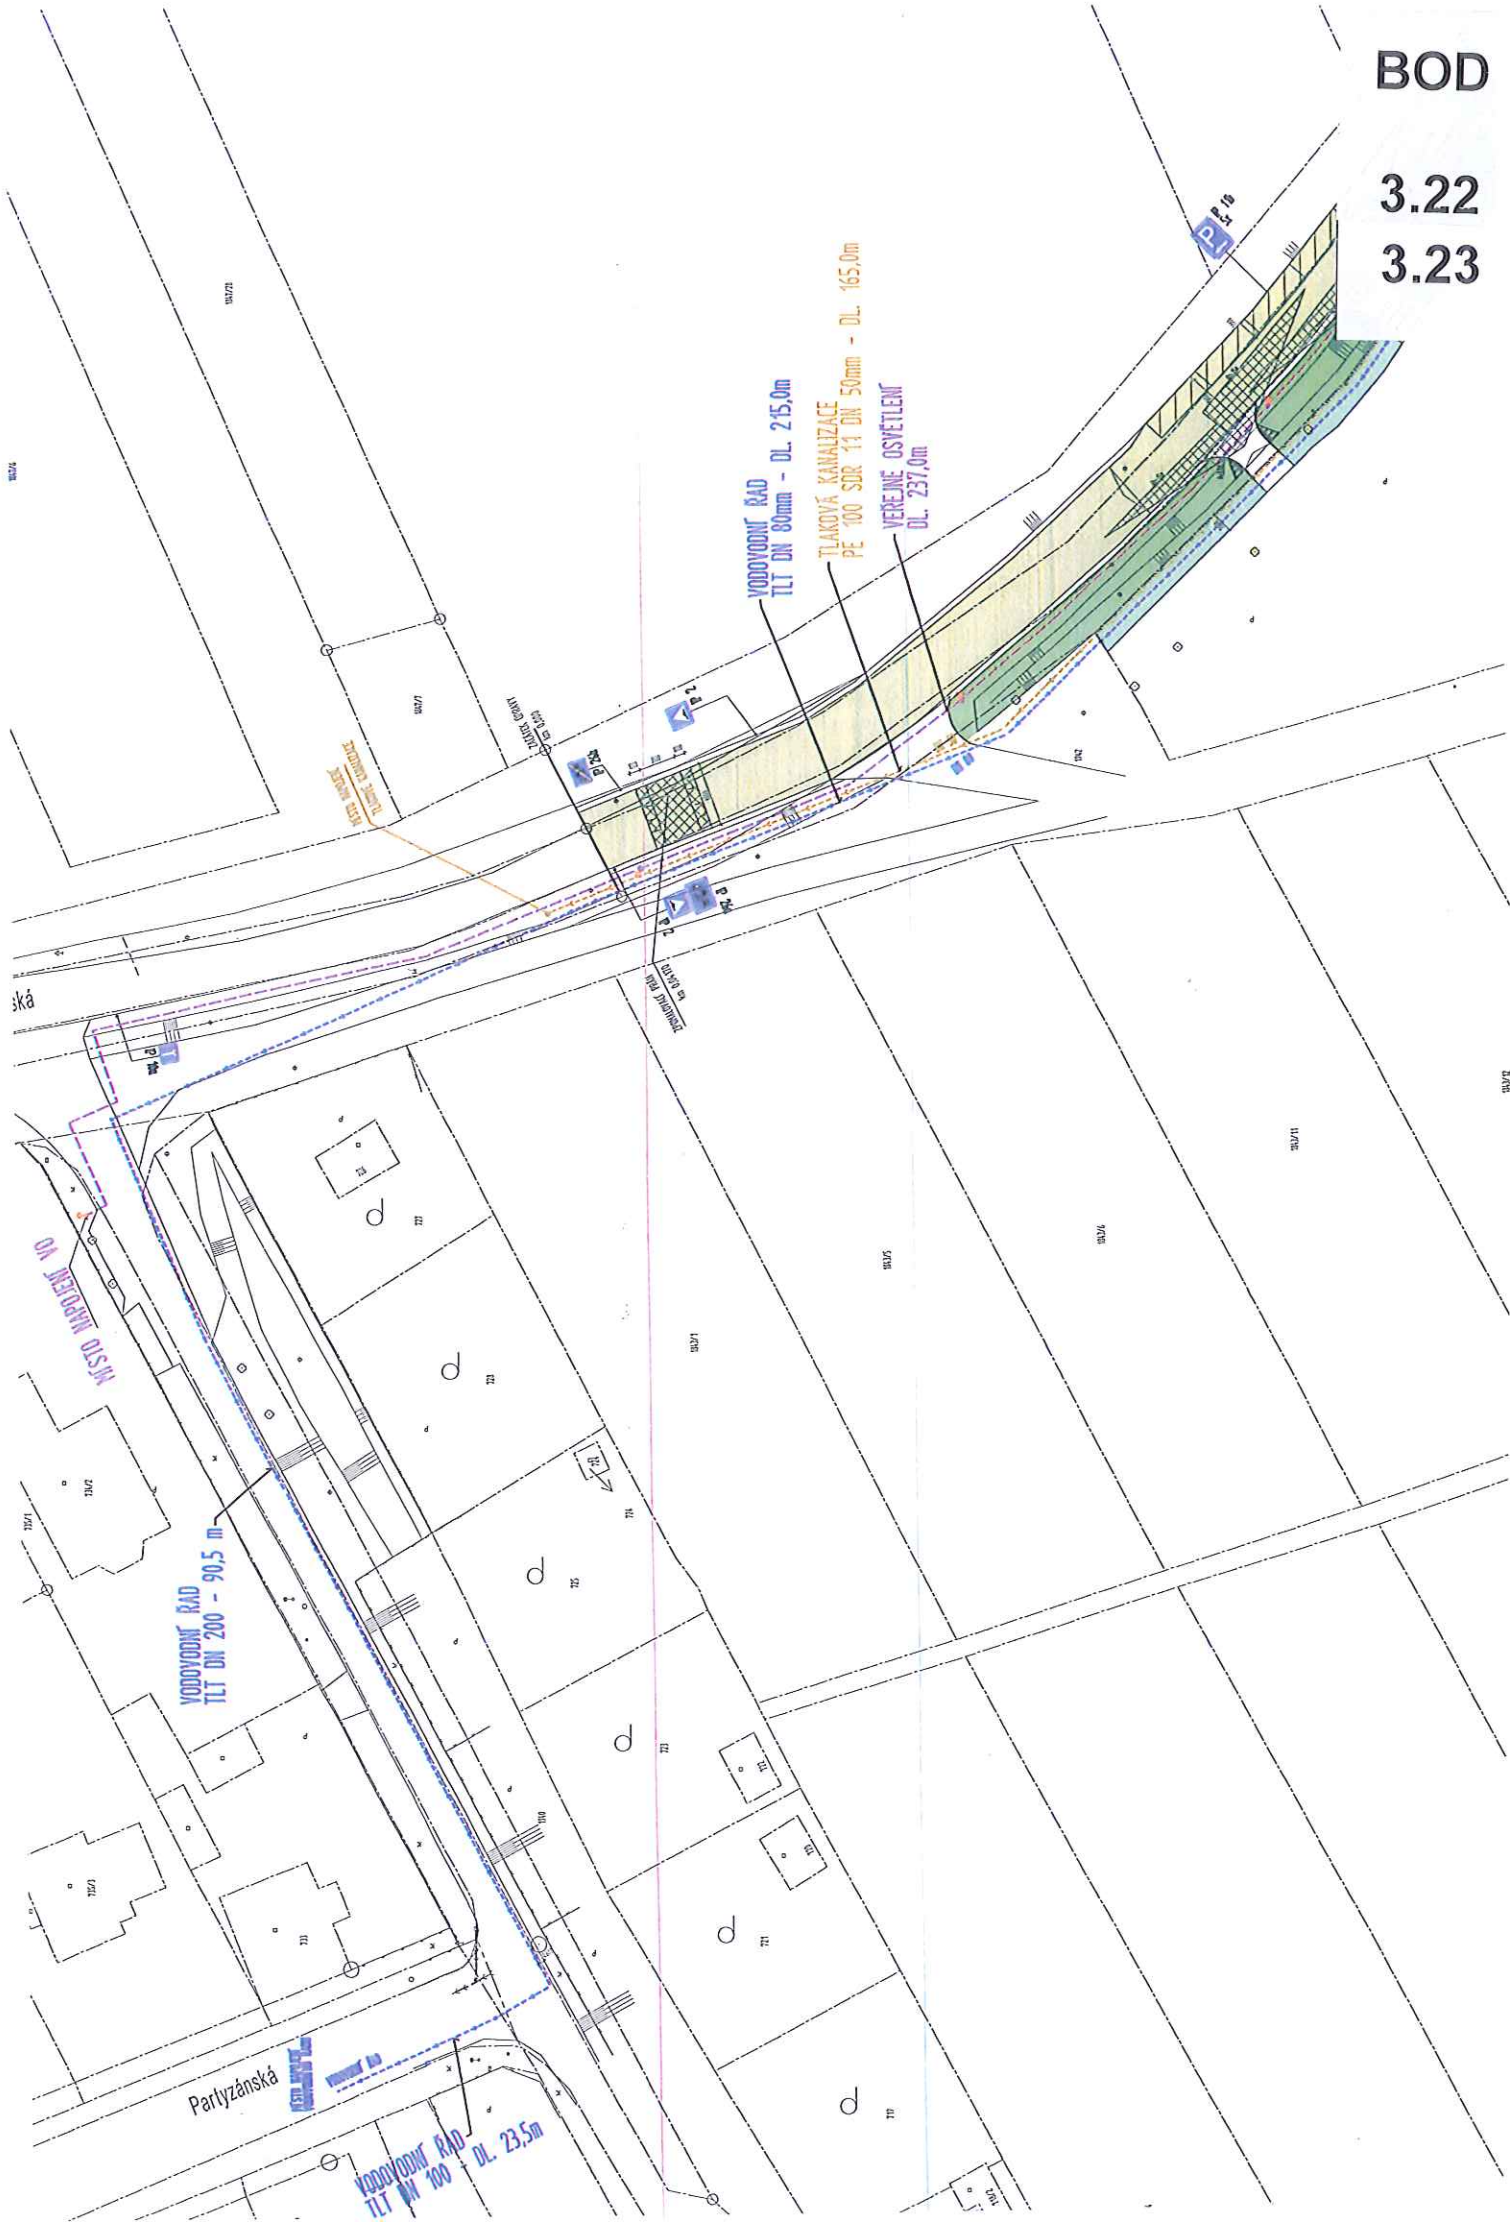

Jablečná

DĚLKA OTRÁV. KCH. - 450m
CELK. PLOCHA 1125m²
OPRÁVA 40% 450m²

PAVEL SVOZIL
Projektování staveb
Jakoubkova 7
779 00 PLOMBURK
ICO 18499297, tel. 57265560

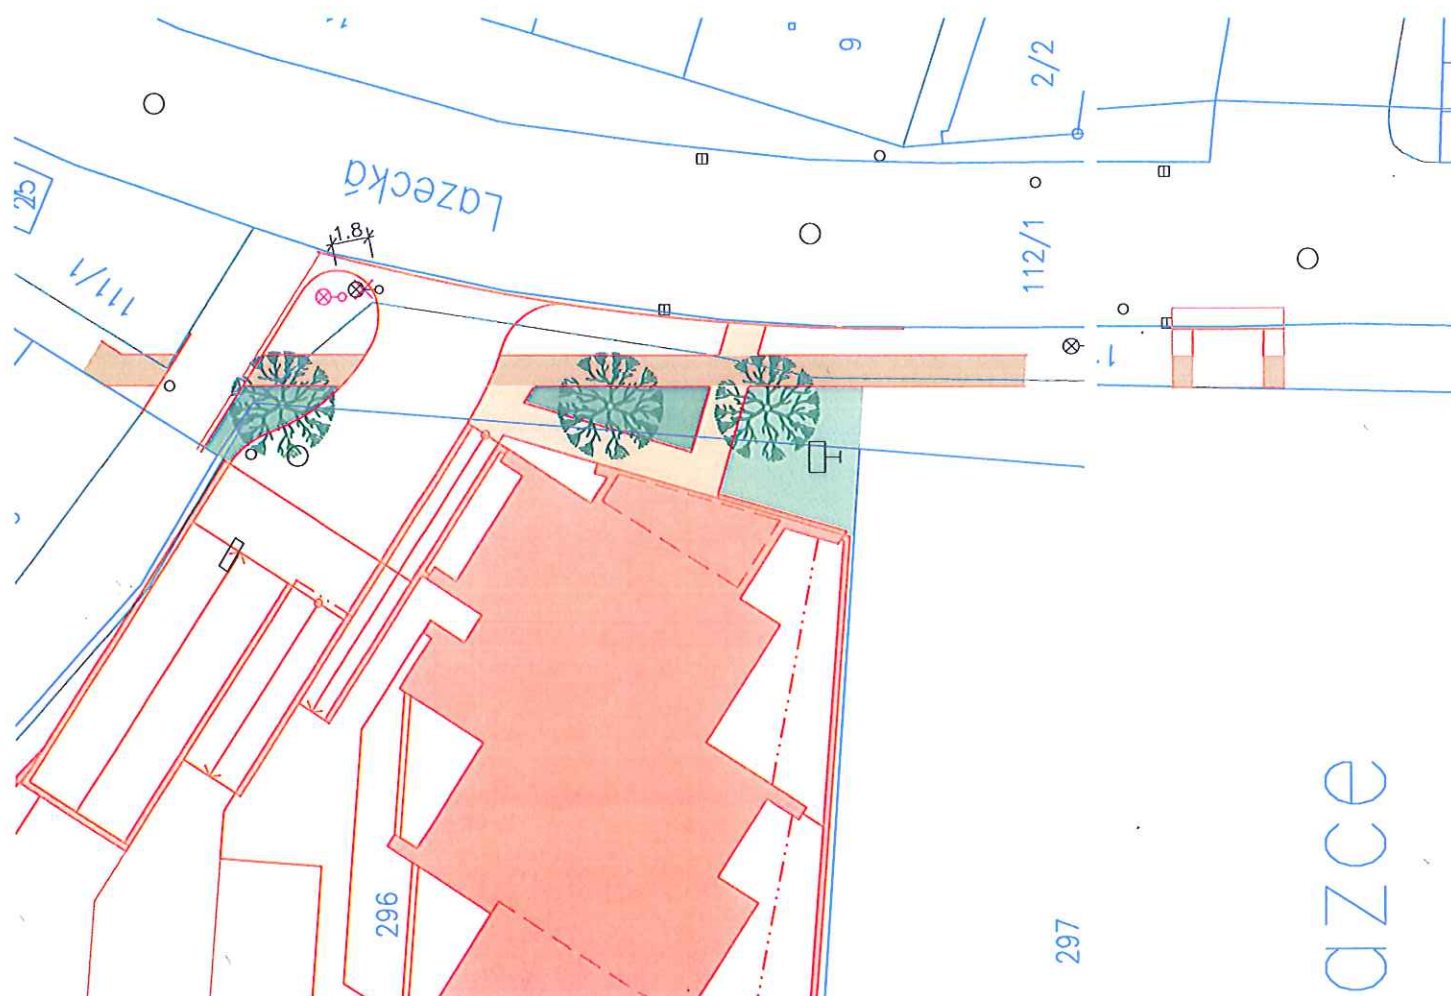

CHODNÍKY – OBNOVA – BETONOVÁ DLAŽBA

parcela
p.č. 111/1
výměra
56,1 m²

CHODNÍKY – NOVÉ – BETONOVÁ DLAŽBA

parcela
p.č. 111/1
p.č. 296
výměra
14,1 m²
19,3 m² – DO VLASTNICTVÍ SMOE

ZELEŇ – KEŘE – PŮDOPOKRYVNÉ

parcela
p.č. 111/1
p.č. 296
výměra
22,9 m²
6,5 m² – DO VLASTNICTVÍ SMOE

ZELEŇ – TRÁVNÍK

parcela
p.č. 111/1
p.č. 296
výměra
16,9 m²
22,3 m² – DO VLASTNICTVÍ SMOE



ZELEŇ – STROMY – AMELANCHIER LAEVIS

MAJETKOPRÁVNÍ VZTAHY – ZPEVNĚNÉ PLOCHY A ZELEŇ


BUDOUCÍ DAROVACÍ SMLOUVA

BYTOVÉ DOMY – OLOMOUČ LAZCE

KATASTRÁLNÍ OZEMÍ : LAZCE

STAVEBNÍK: REZIDENCE U PARKU s.r.o., tř. Svobody 1194/12, 779 00 Olomouc, IČ: 019 24 22 22
MĚŘÍTKO : M 1:250

azce

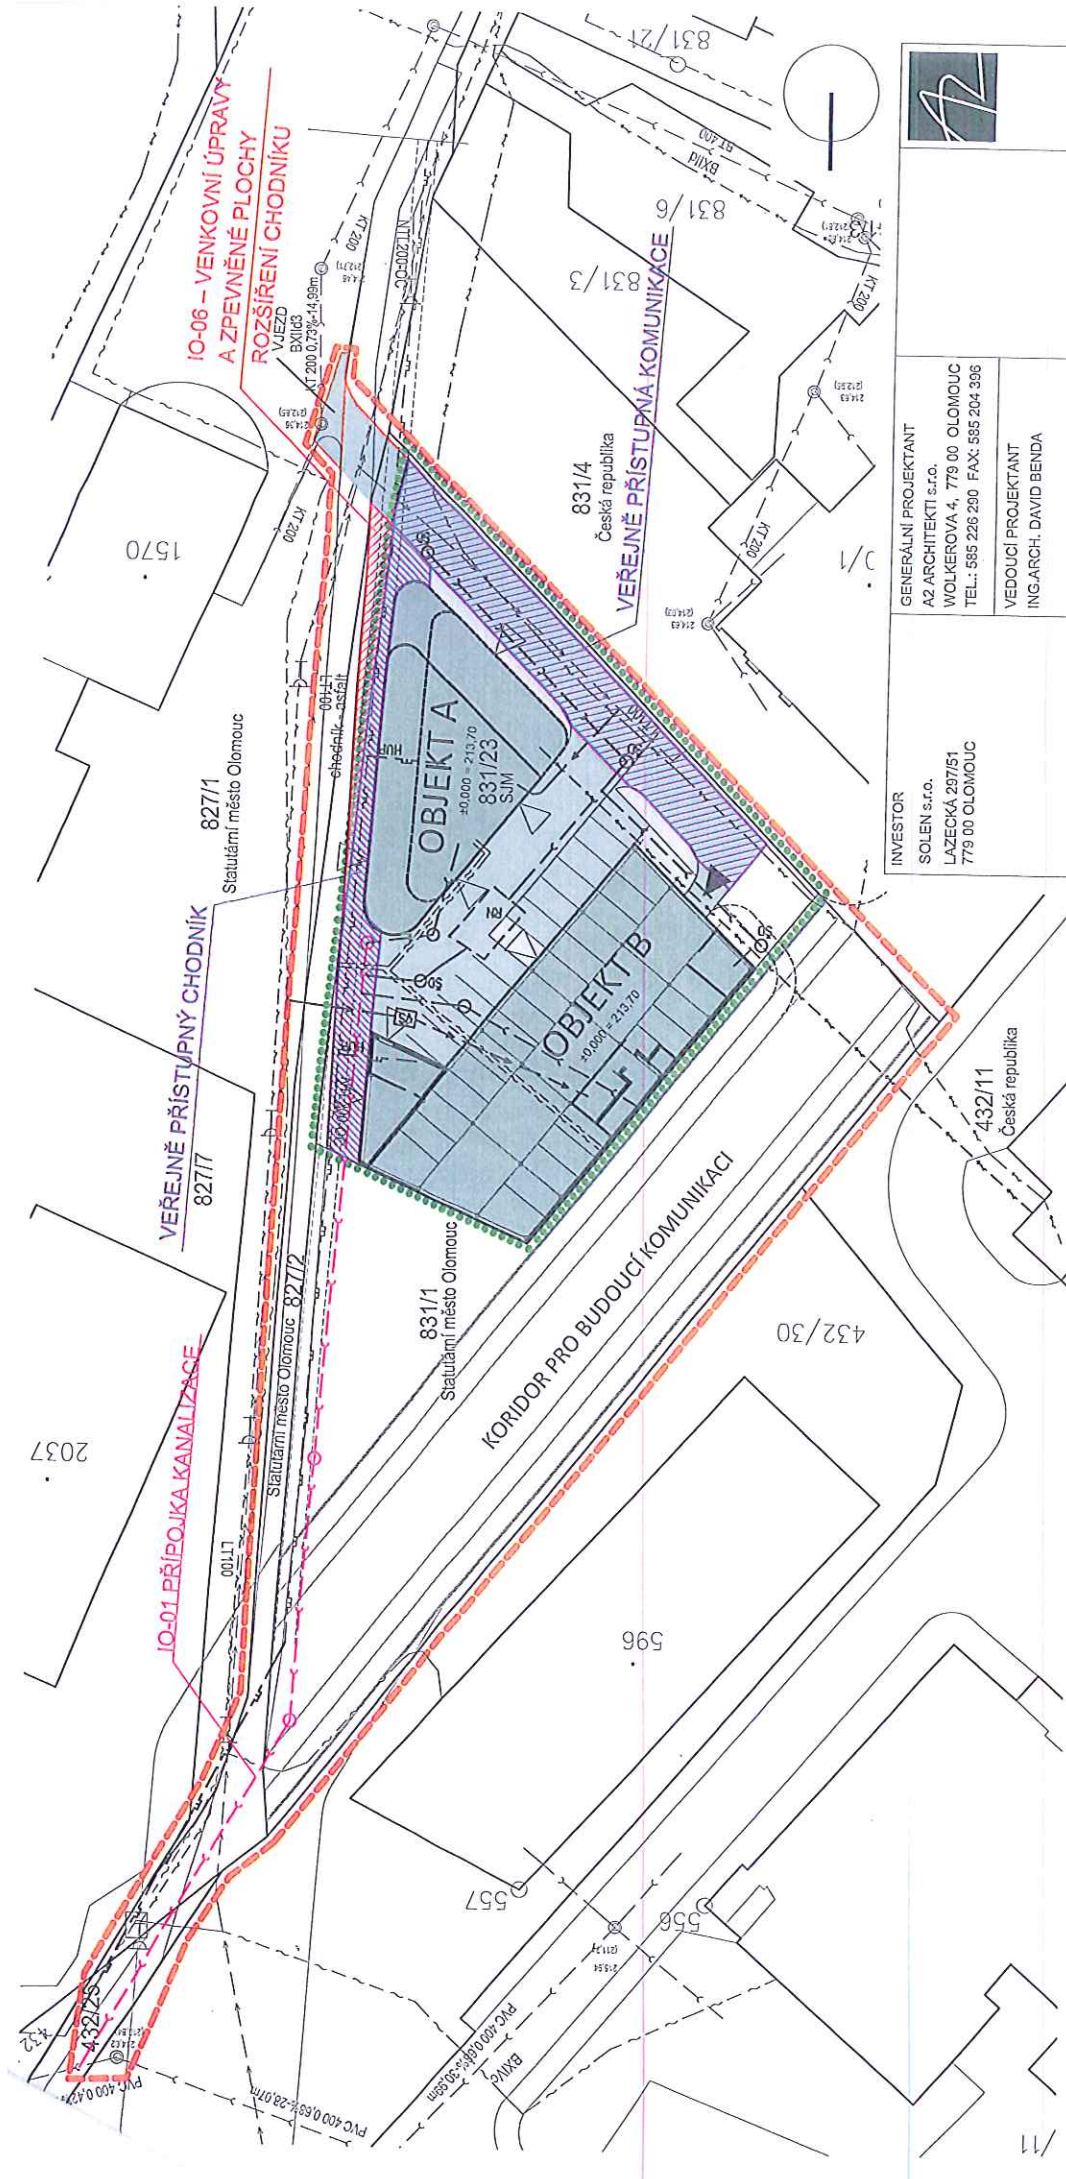


LEGENDA:


- NAVRŽENÝ OBJEKT A - 1. ETAPA
- NAVRŽENÝ OBJEKT B - 2. ETAPA
- HRANICE ŘEŠENÉHO ÚZEMÍ
- HRANICE STAVEBNÍHO POZEMKU
- VJEZDY
- VSTUPY
- ZPEVNĚNÉ PLOCHY NAVRŽENÉ
- VĚTEV SPRAŠKOVÉ KANALIZACE DN 250 mm PVC, délka 115 m

INVESTOR SOLEL s.r.o. LAZEČKA 297/51 779 00 OLOMOUC	GENERÁLNÍ PROJEKTANT A2 ARCHITEKTI s.r.o. WOLKEROVA 4, 779 00 OLOMOUC TEL.: 585 226 290 FAX: 585 204 396	WWW.A2.CZ
	VEDOUcí PROJEKTANT ING.ARCH. DAVID BENDA	
ZPRACOVATEL DÍLU A2 ARCHITEKTI s.r.o. WOLKEROVA 4, 779 00 OLOMOUC TEL.: 585 226 290 FAX: 585 204 396	ZODPOVĚDNÝ PROJEKTANT ING.ARCH. DAVID BENDA	VYPRACOVAL ING.ARCH. PETR SVOBODA

STAVBA POLYFUNKČNÍ AREÁL HEJČÍN, WELLNEROVA OLOMOUC MÍSTO OLOMOUC, WELLNEROVA ULICE	STUPEŇ DOKUMENTACE PRO ÚZEMNÍ ŘÍZENÍ	POČET FORMÁTŮ MĚŘÍTKO
DÍL/PROFESE		
SITUACE VEŘEJNÉ INFRASTRUKTURY		

BOD
3.27
3.28

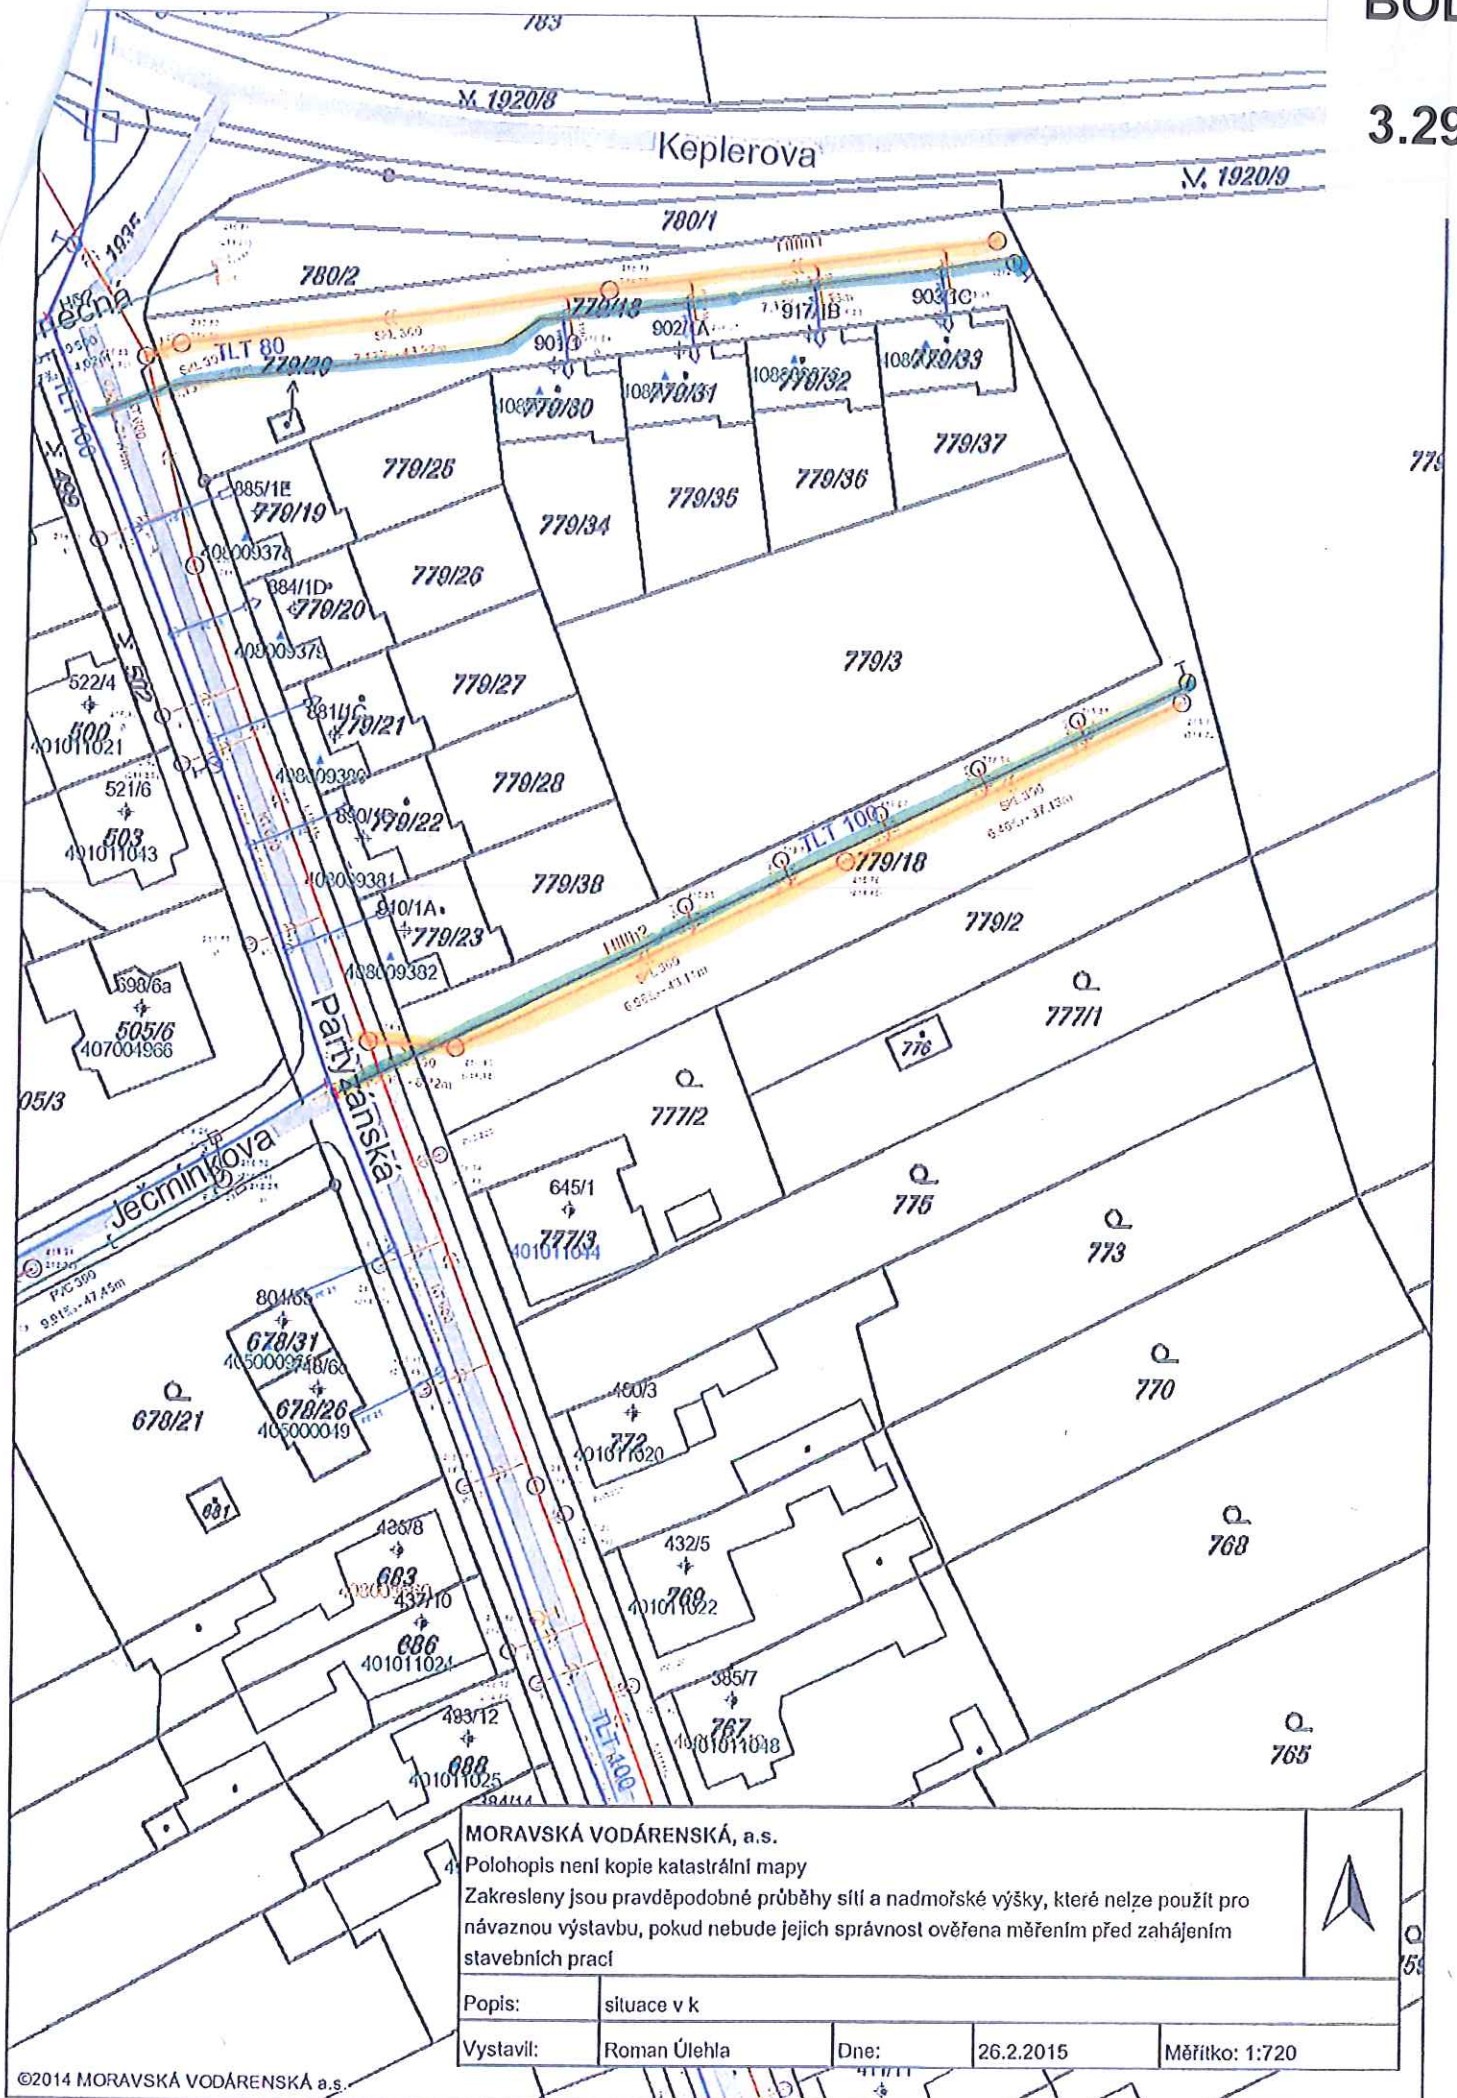

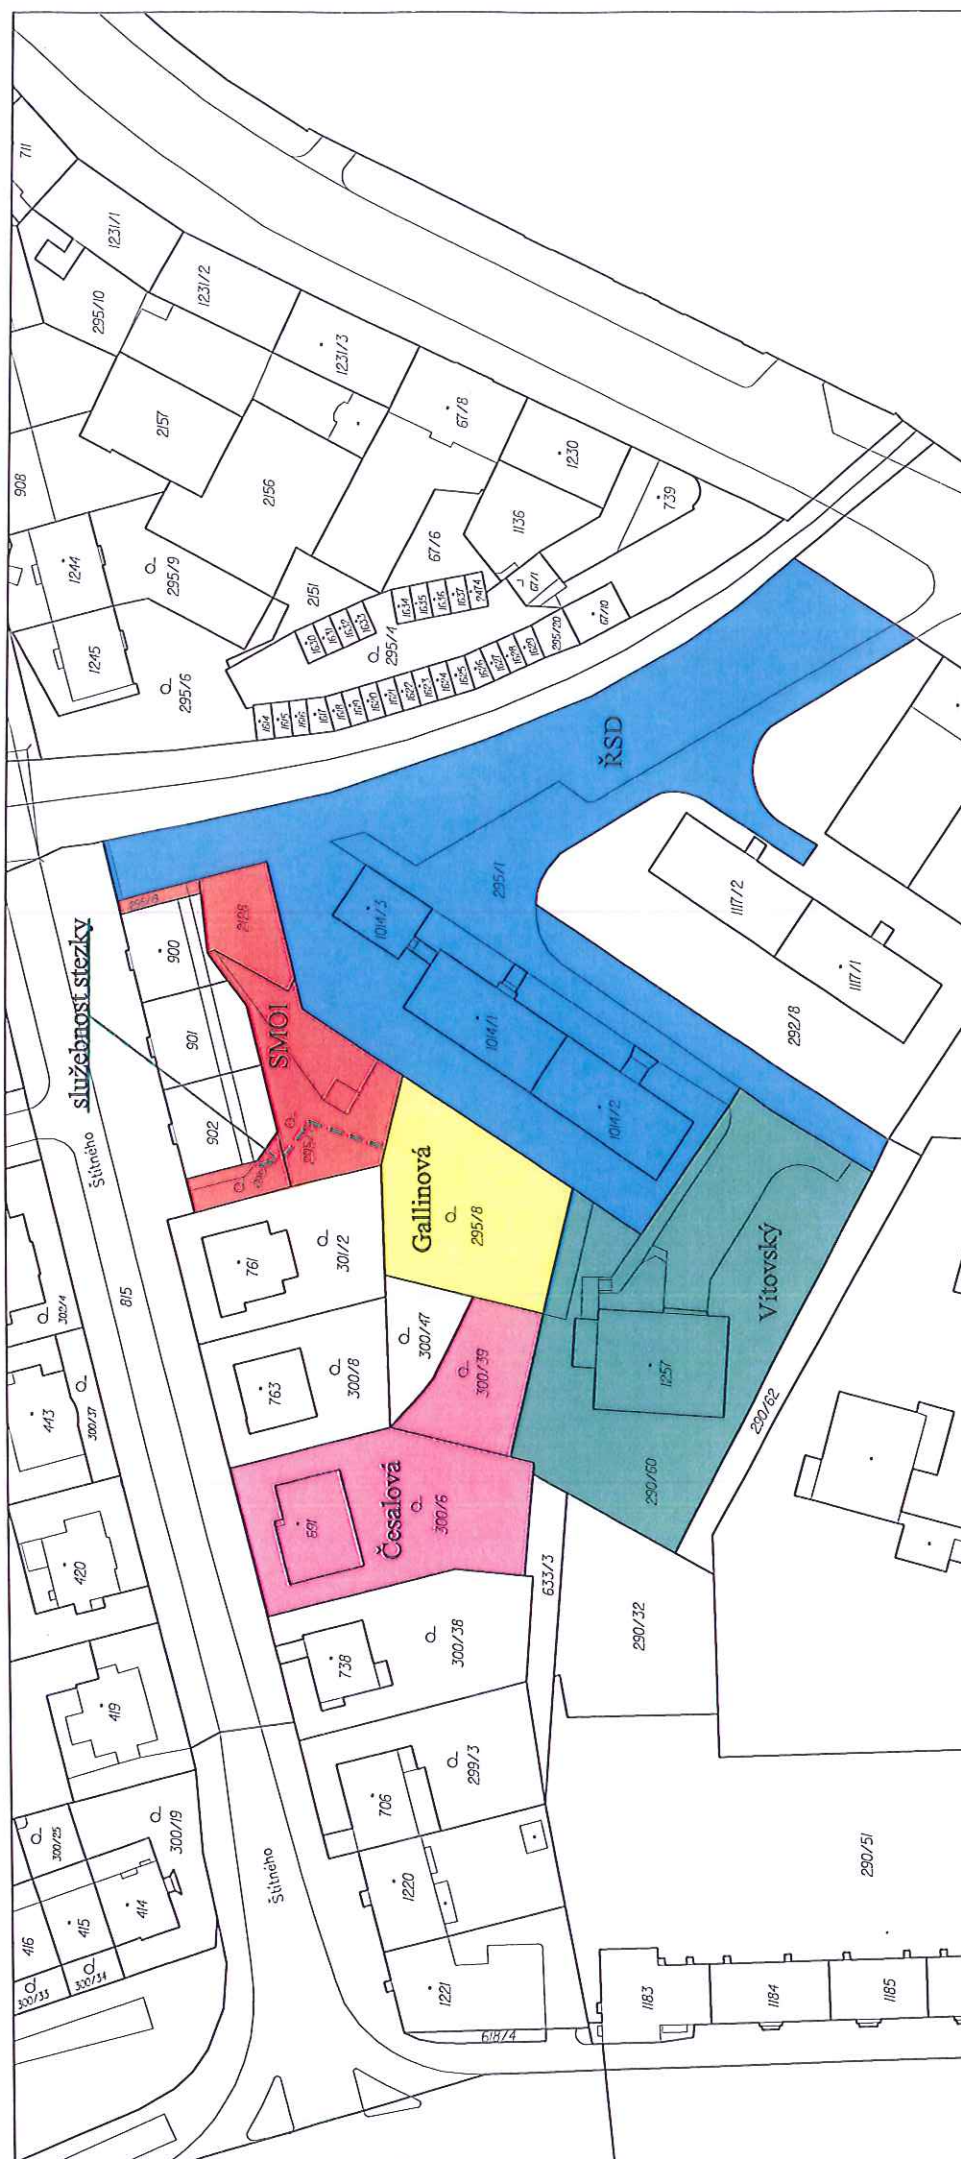

VÝKAZ DOSAŽADNOSTI A NOVÝHO STAVU ÚDAJŮ KATASTRU NEMOVITOSTÍ			
Dosažitelný stav		Nový stav	
Označení pozemku	Druh pozemku	Označení pozemku	Druh pozemku
Vlastník	Vlastník	Vlastník	Vlastník
la	m ²	la	m ²
295/2	295/18	295/2	295/18
Opravený, dle listiny		Opravený, dle listiny	
Druh věcného břemene: dle listiny		Druh věcného břemene: dle listiny	

Opravený, dle listiny
Druh věcného břemene: dle listiny

Seznam souřadnic (S-JTSK)

Číslo bodu Souřadnice pro zápis do KN X Y

Kód kv. Poznámka

k.ú. Nová Ulice (710717)

1	547854.53	1122003.51	3	sloupek plotu
2	547853.22	1122003.20	3	sloupek plotu
3	547853.44	1122004.37	3	lom obrubníku
4	547853.31	1122004.98	3	lom obrubníku
5	547853.78	1122005.66	3	lom obrubníku
6	547850.81	1122009.90	4	lom obrubníku
7	547858.02	1122011.87	3	lom obrubníku
8	547858.92	1122011.91	3	lom obrubníku
9	547854.74	1122014.64	3	lom obrubníku
10	547856.26	1122014.19	3	lom obrubníku
11	547856.08	1122026.66	4	sloupek plotu
12	547857.14	1122026.89	4	ocelová trubka
15	547859.74	1122009.63	4	- - -

GEOMETRICKÝ PLÁN

pro
vymezení rozsahu věcného břemene k části
pozemku

Výstavovatel: GEOL spol. s r. o.

Dolní hečnická 47/25

779 00 Olomouc

Číslo plán: 2078-362015

Okres: Olomouc

Obec: Olomouc

Kat. území: Nová Ulice

Mapový list: Olomouc 9-1/22


Geometrický plán ověřit úředně oprávněný zeměměřický úřad:		Geometrický plán ověřit úředně oprávněný zeměměřický úřad:	
Jméno, příjmení:	Ing. Zdeněk Bázant	Jméno, příjmení:	Ing. Zdeněk Bázant
Číslo položky seznamu úředně oprávněných zeměměřických inženýrů:	765/1995	Číslo položky seznamu úředně oprávněných zeměměřických inženýrů:	765/1995
Dne:	24. března 2015	Dne:	24. března 2015
Nadpisem a přímou odpovídá přímou podpisem:		Nadpisem a přímou odpovídá přímou podpisem:	
Katastrální úřad souhlasí s obsahem parcel.		Katastrální úřad souhlasí s obsahem parcel.	
KÚ pro Olomoucký kraj KP Olomouc Ing. Jitka Kylová PGP-SS02015-805 2015.04.01 07:56:54 CEST		KÚ pro Olomoucký kraj KP Olomouc Ing. Jitka Kylová PGP-SS02015-805 2015.04.01 07:56:54 CEST	

BOD

4.1



Seznam souřadnic (S~TSK)

Souřadnice pro zápis do KN				Souřadnice pro zápis do KN			
Č. bodu	Y	X	Kód kv.	Č. bodu	Y	X	Kód kv.
403-1163	547235.48	112177.11	4	21	547234.98	112174.42	3
405-4	547231.02	112175.63	4	22	547233.70	112172.64	3
405-13	547236.32	112176.00	4	23	547236.39	112173.56	3
405-18	547272.49	112176.27	4	24	547235.10	112171.29	3
405-25	547235.99	112176.07	4	25	547235.10	112171.29	3
405-30	547236.75	112174.84	4	26	547240.76	112170.84	3
405-43	547230.05	112173.70	4	27	547245.44	112170.81	3
406-352	547221.29	112173.70	4	28	547239.71	112170.38	3
406-378	547217.12	112173.70	4	29	547237.87	112170.38	3
406-398	547235.60	112173.70	4	30	547235.35	112170.38	3

VÝKAZ DOSAVIDNÍHO A NOVÉHO STAVU ÚDAJŮ KATASTRU NEMOVITOSTÍ

Dosařadní stav				Nový stav			
Označení pozemku parc. čílem	Výměra parcely ha	Druh pozemku	Označení pozemku parc. čílem	Výměra parcely ha	Druh pozemku	Označení pozemku parc. čílem	Výměra parcely ha

Dělit nebo sčítat pozemky lze jen na základě územního rozhodnutí, pokud podmínky pro ně nejsou stanoveny jiným rozhodnutím nebo opatřením.

GEOMETRICKÝ PLÁN vymezení rozstahu věcného břemene pro k číslu pozemku		Náležitosti a předměty odpovídající právnímu předpisu.		Katastrální úřad, katastrální pracoviště souhlasí s obsahem planu.
Vytvořil: Ing. Zuzana Tomečková Dolaplaty 83, 783 56 Dolaplaty IČ: 766 32 695, tel: 732 346 815				
Číslo plánu: 1162-61/2012		Dne: 3.10.2013		Dne: 4
Ověřil: Olomouc		Číslo: 53/2013		Jeden z
Obec: Olomouc		Ing. Zuzana Tomečková		účetů
Katastrální území Olomouc-město		Geometrický plán ověřil úřední opatřením katastrálního úřadu:		Souhlas
Mapový list: DKM		Dne: 3.10.2013		Dne: 4
Když způsob určení výměry je určen podle § 77 odst. 2 vyhlášky č. 23/2008 Sb. v platném znění		Číslo: 53/2013		Jeden z

BOD

4.2

Olomouc – město

Smetanovy sady

V
105/2V
105/2V
105/82

"A"

Det.:

105/82

405-1015

405-1022

405-1014

683/1

683/2

683/3

683/324


683/325

ZNAČENÍ:

BOD

ANGLICKÉ DVORKY - CELKOVÁ PLOCHA cca 2,0 m²


4.3

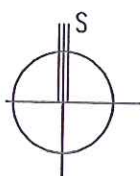


0,000 = 259,950 m n.m. B.p.v.

DODAVATEL PROJEKTOVÉ DOKUMENTACE: ING. RUDOLF BODNAR MOZARTOVA 61, 779 00 OLOMOUC IČ: 106 18 341			
ODP. PROJEKTANT: ING. RUDOLF BODNAR	VYPRACOVAL: ING. TOMÁŠ ALEXA, Ph.D.		
INVESTOR : ING. MARTIN NAVRÁTIL, SOKOLSKÁ 44, 779 00 OLOMOUC			
BYTOVÝ DŮM SOKOLSKÁ 44, OLOMOUC		DATUM	12/2014
REKONSTRUKCE PŘÍZEMÍ A SUTERÉNU		FORMÁT	2 x A4
		MĚŘÍTKO	1 : 250
NÁZEV: ZÁKRES DO DKM		ČÁST	Č.v. C.5.

ANGLICKÝ DVOREK

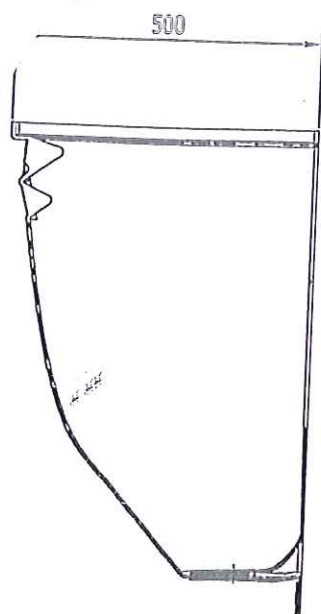V
ŘEZ

PŮDORYS

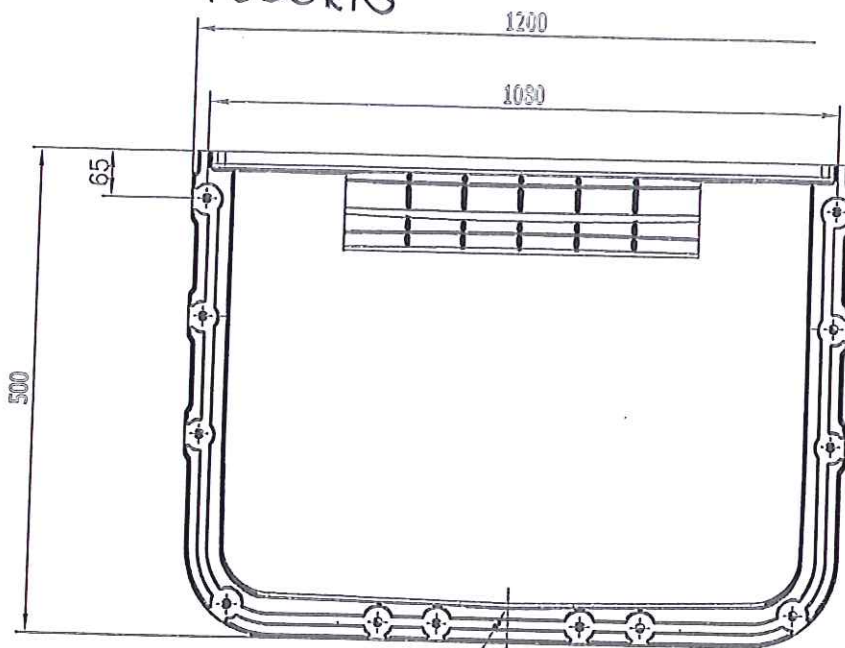

odtok - Ø100

Světlík ACO Allround - 120x50x50cm